



1 : 200

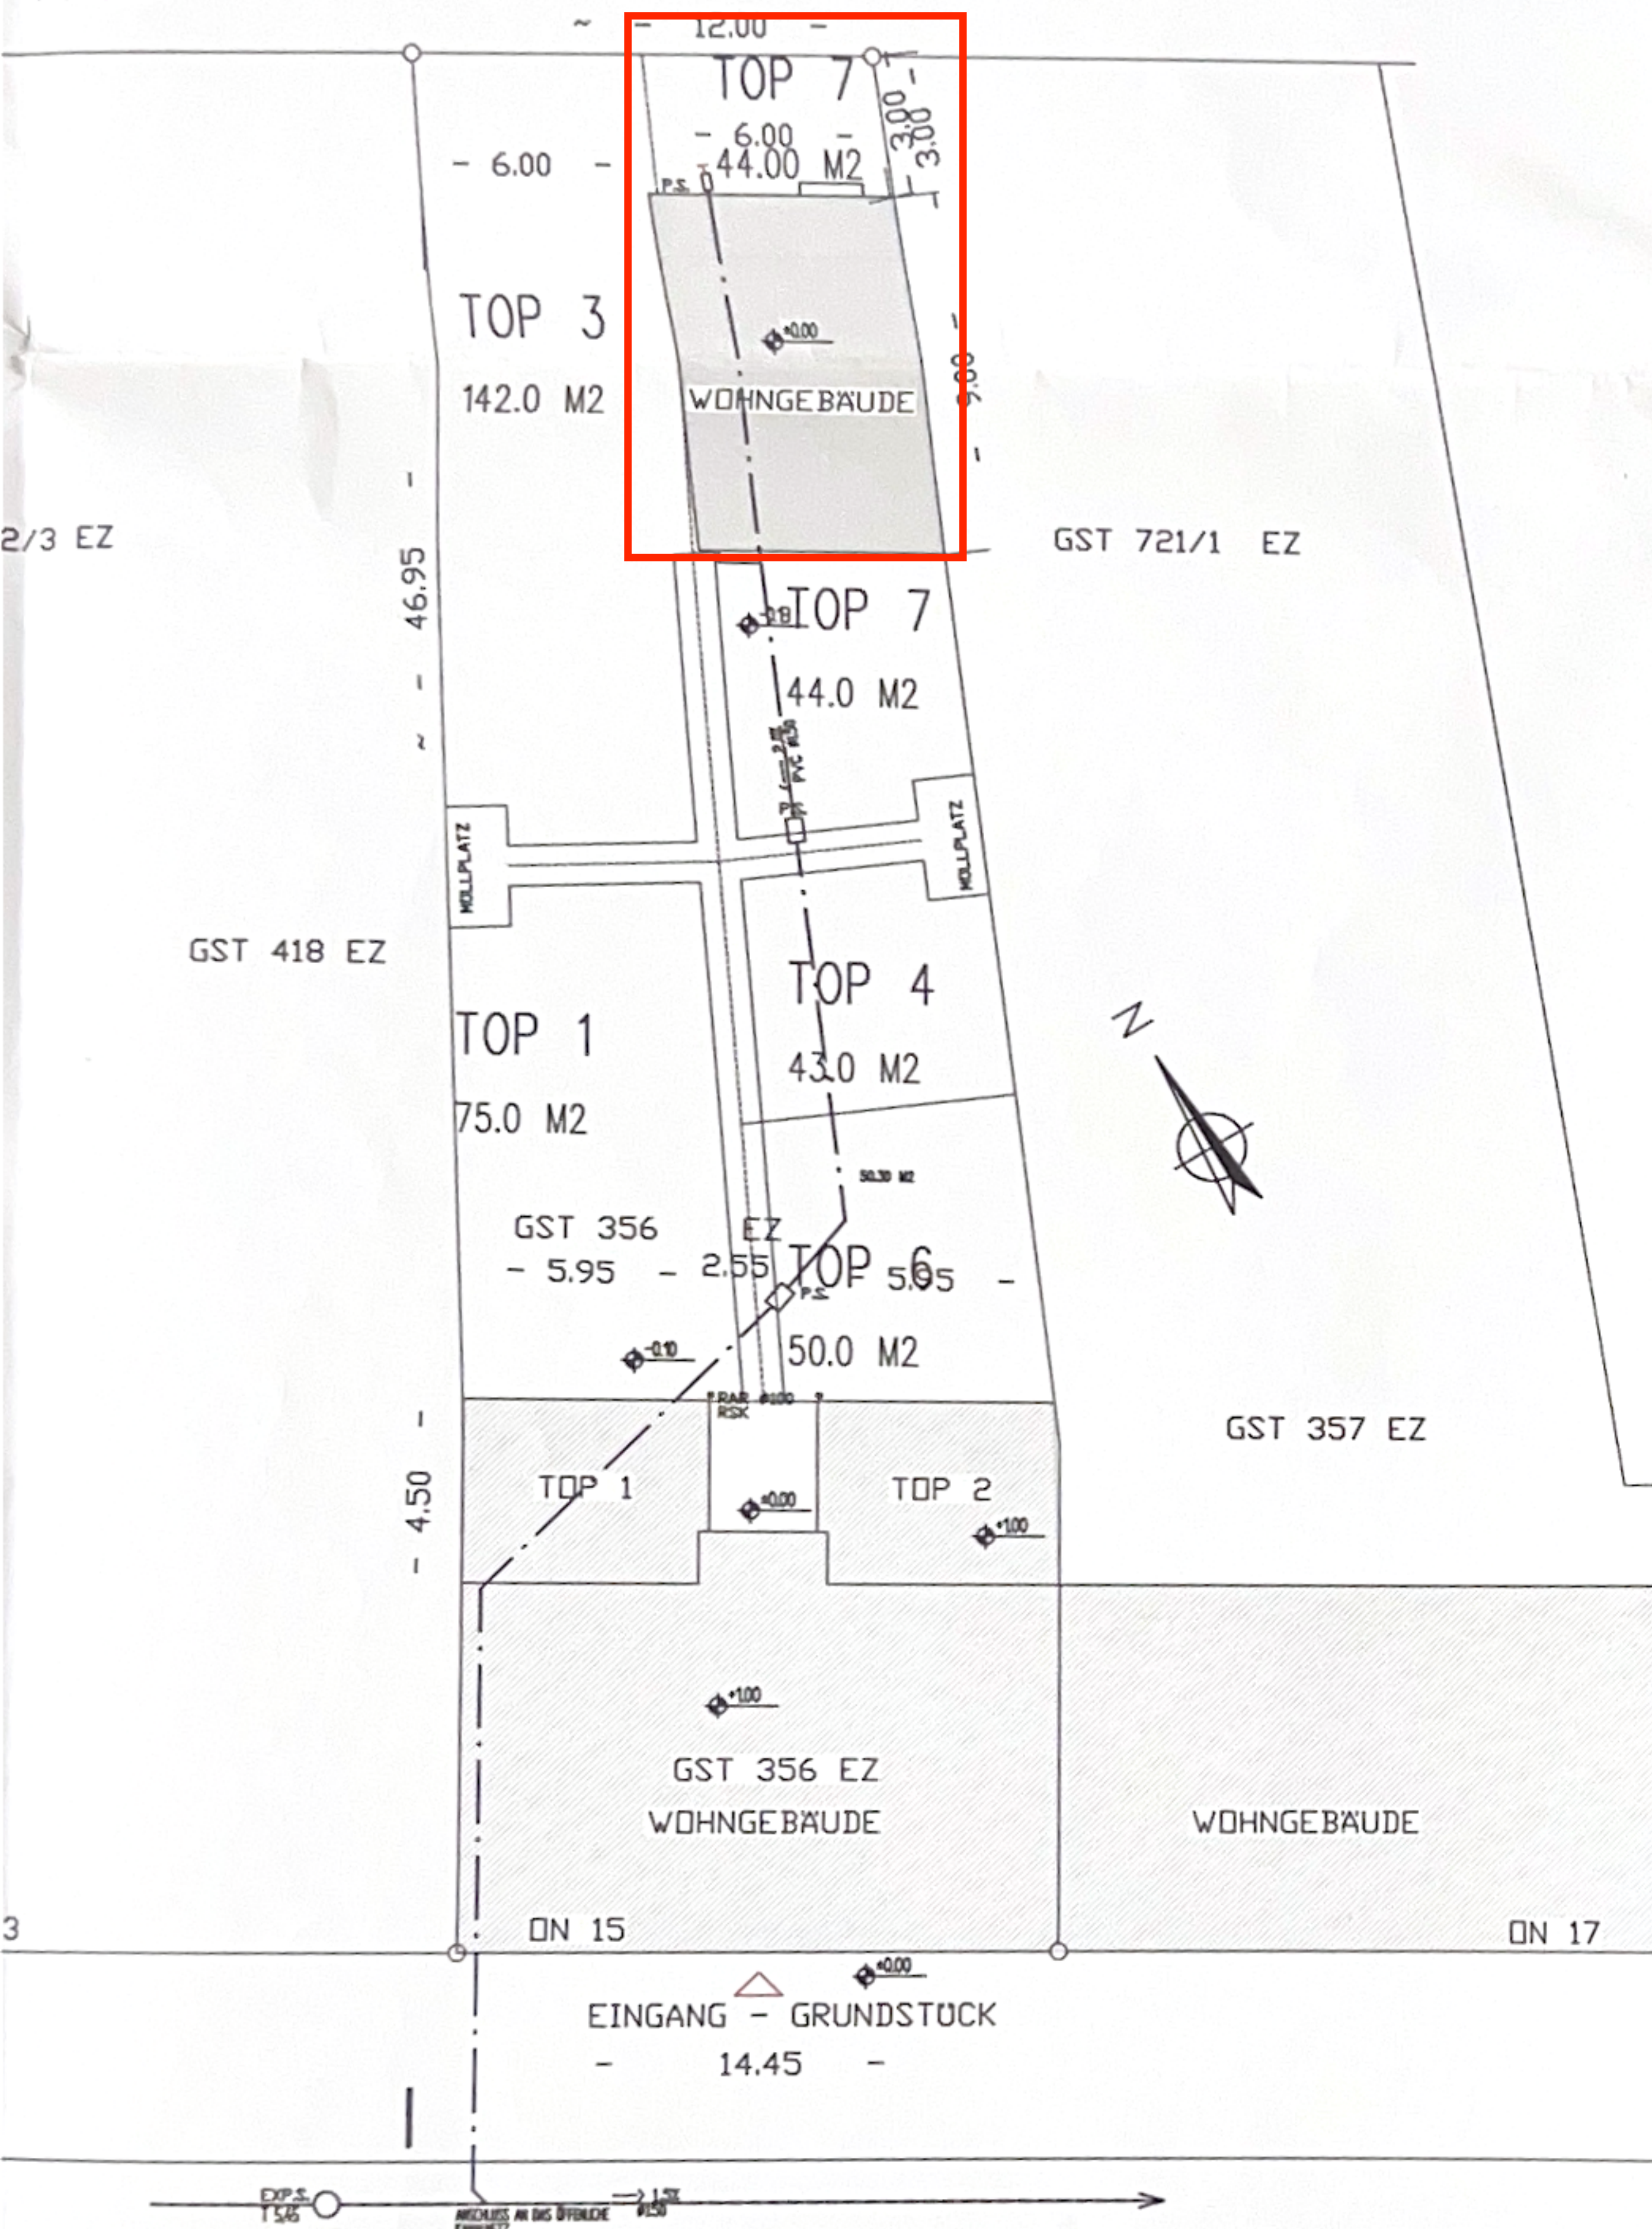

PARE:

BESTANDSPLAN

M = 1 : 100 , 1 : 200
GRUNDRISS, SCHNITT, ANSICHTEN


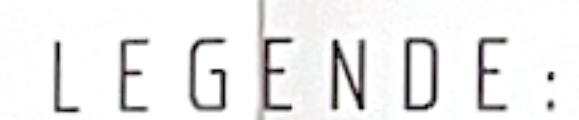


DACHWASSER WERDEN AUF DEM GRUNDSTÜCK ZU
VERSICKERUNG GEBRACHT

KANAL BESTAND

VERBAUTE FLÄCHE BESTAND : 158.50M2

VERBAUTE FLÄCHE NEU : $6.0 \times 9.0 = 54.00 \text{ M}^2$

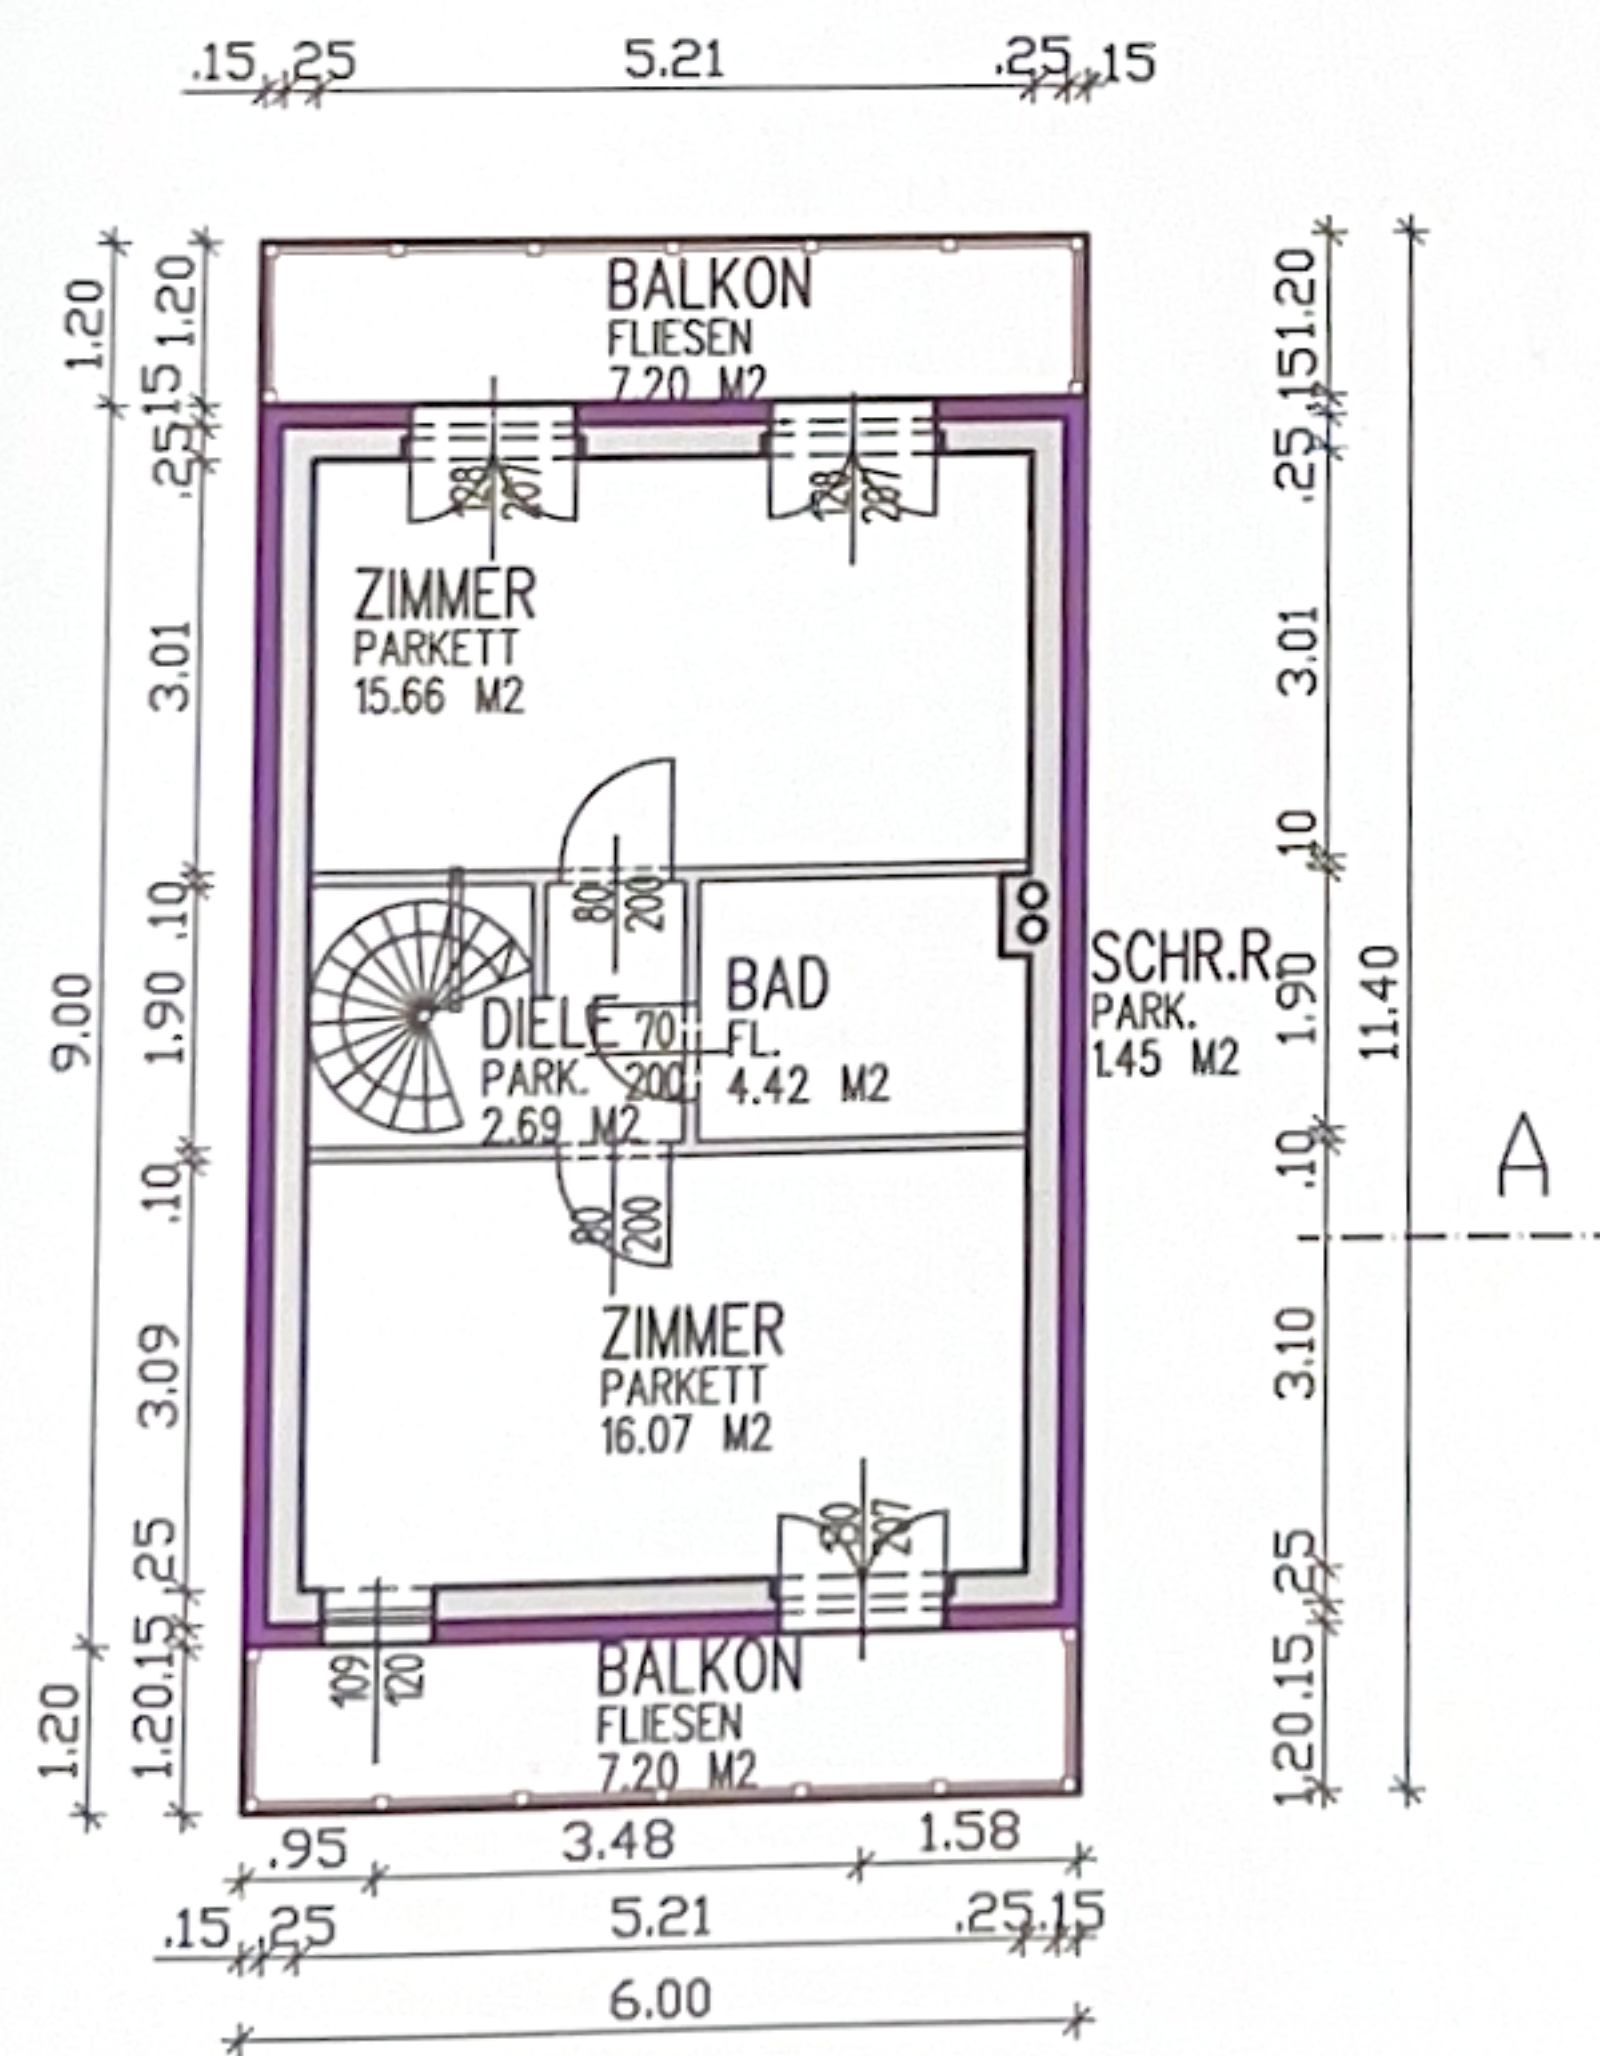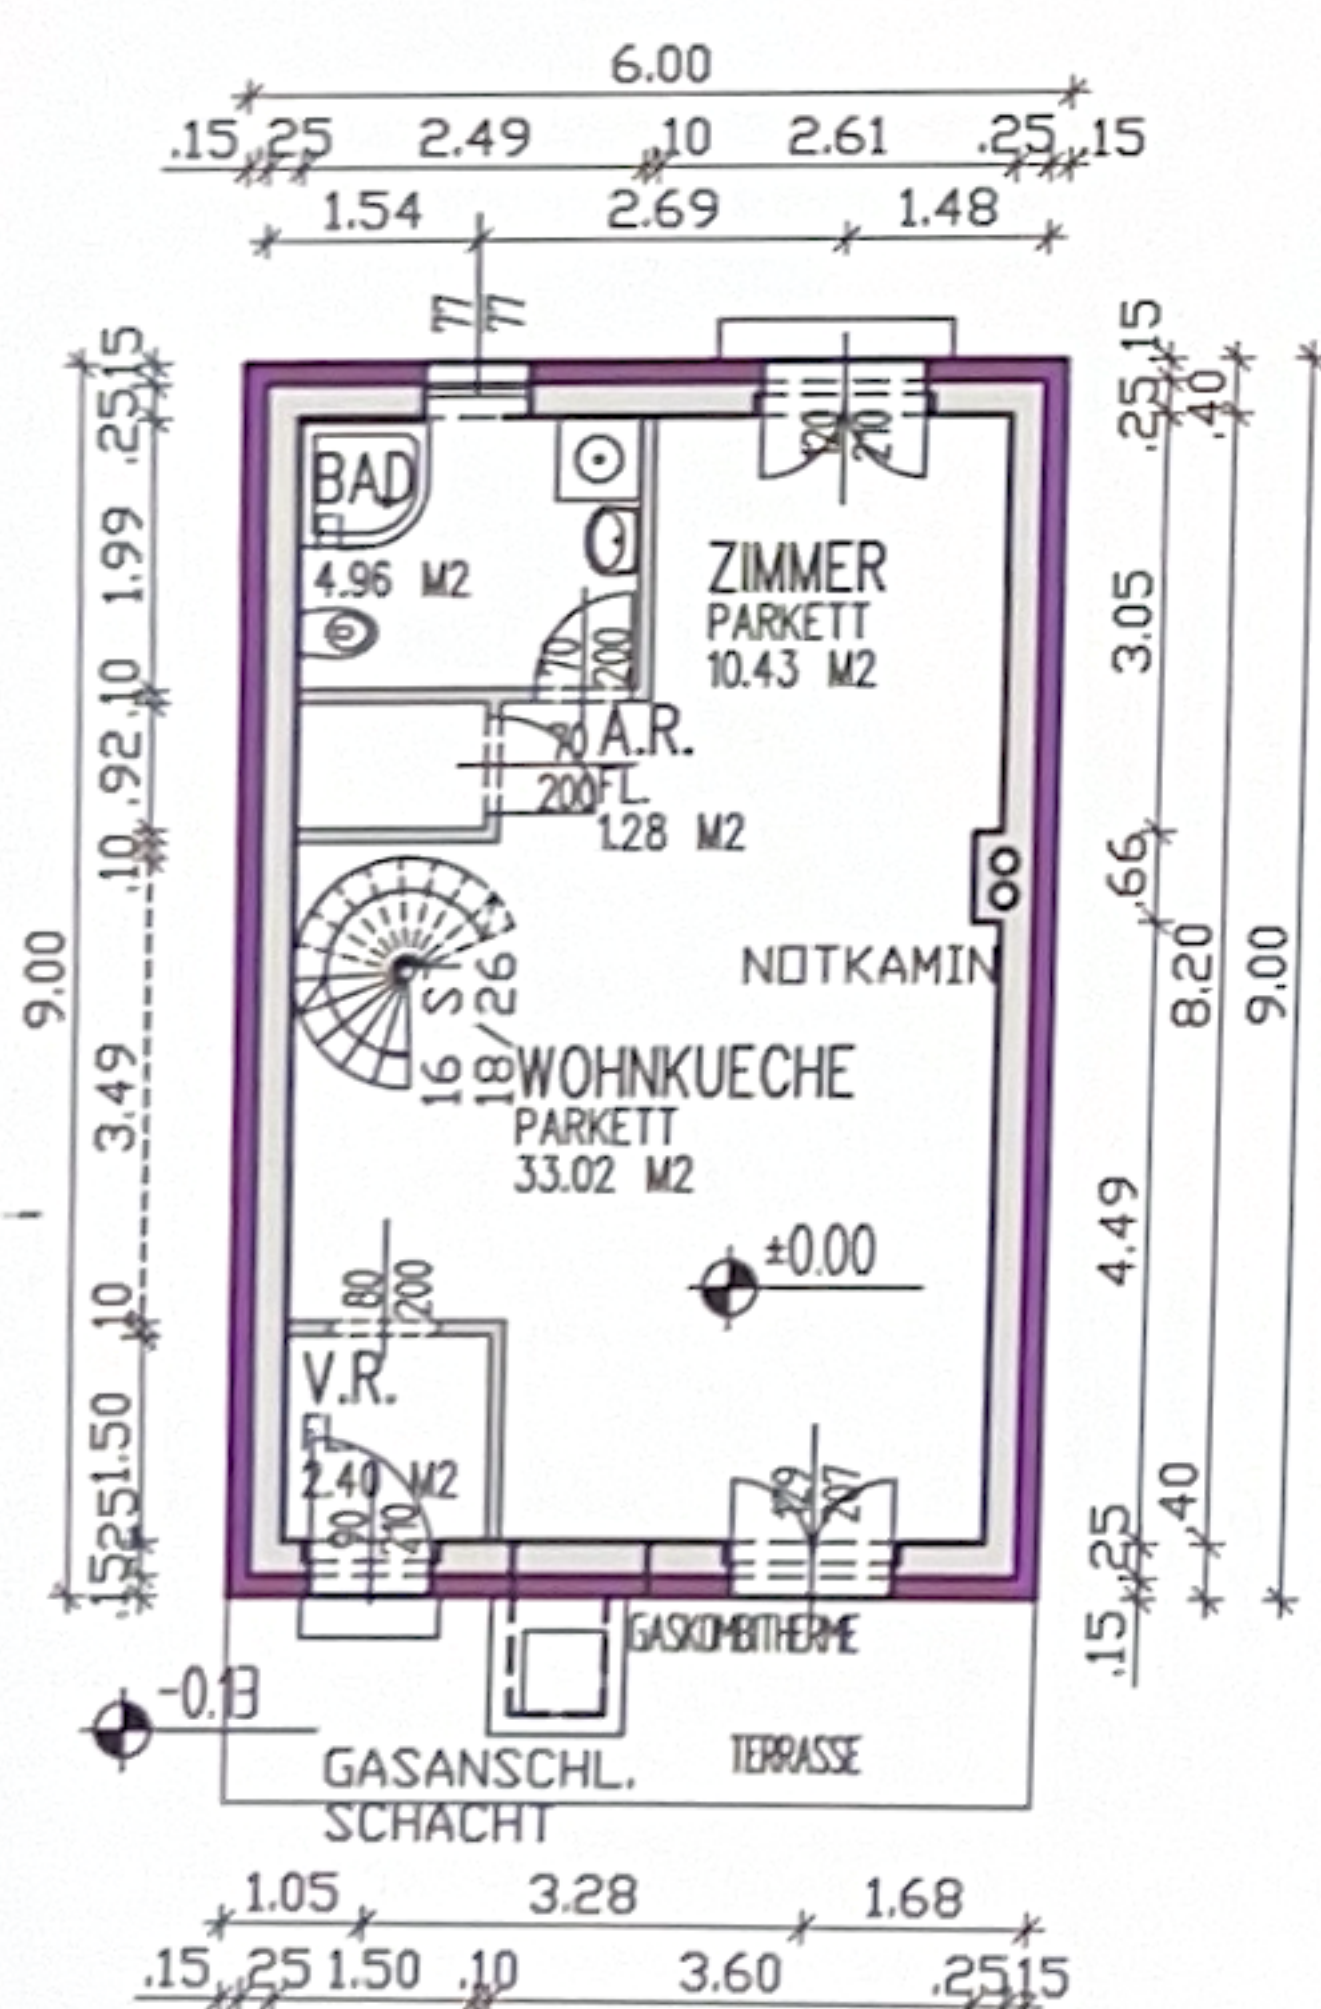

E R D G E S C H O S S

O B E R G E S C H O S S