


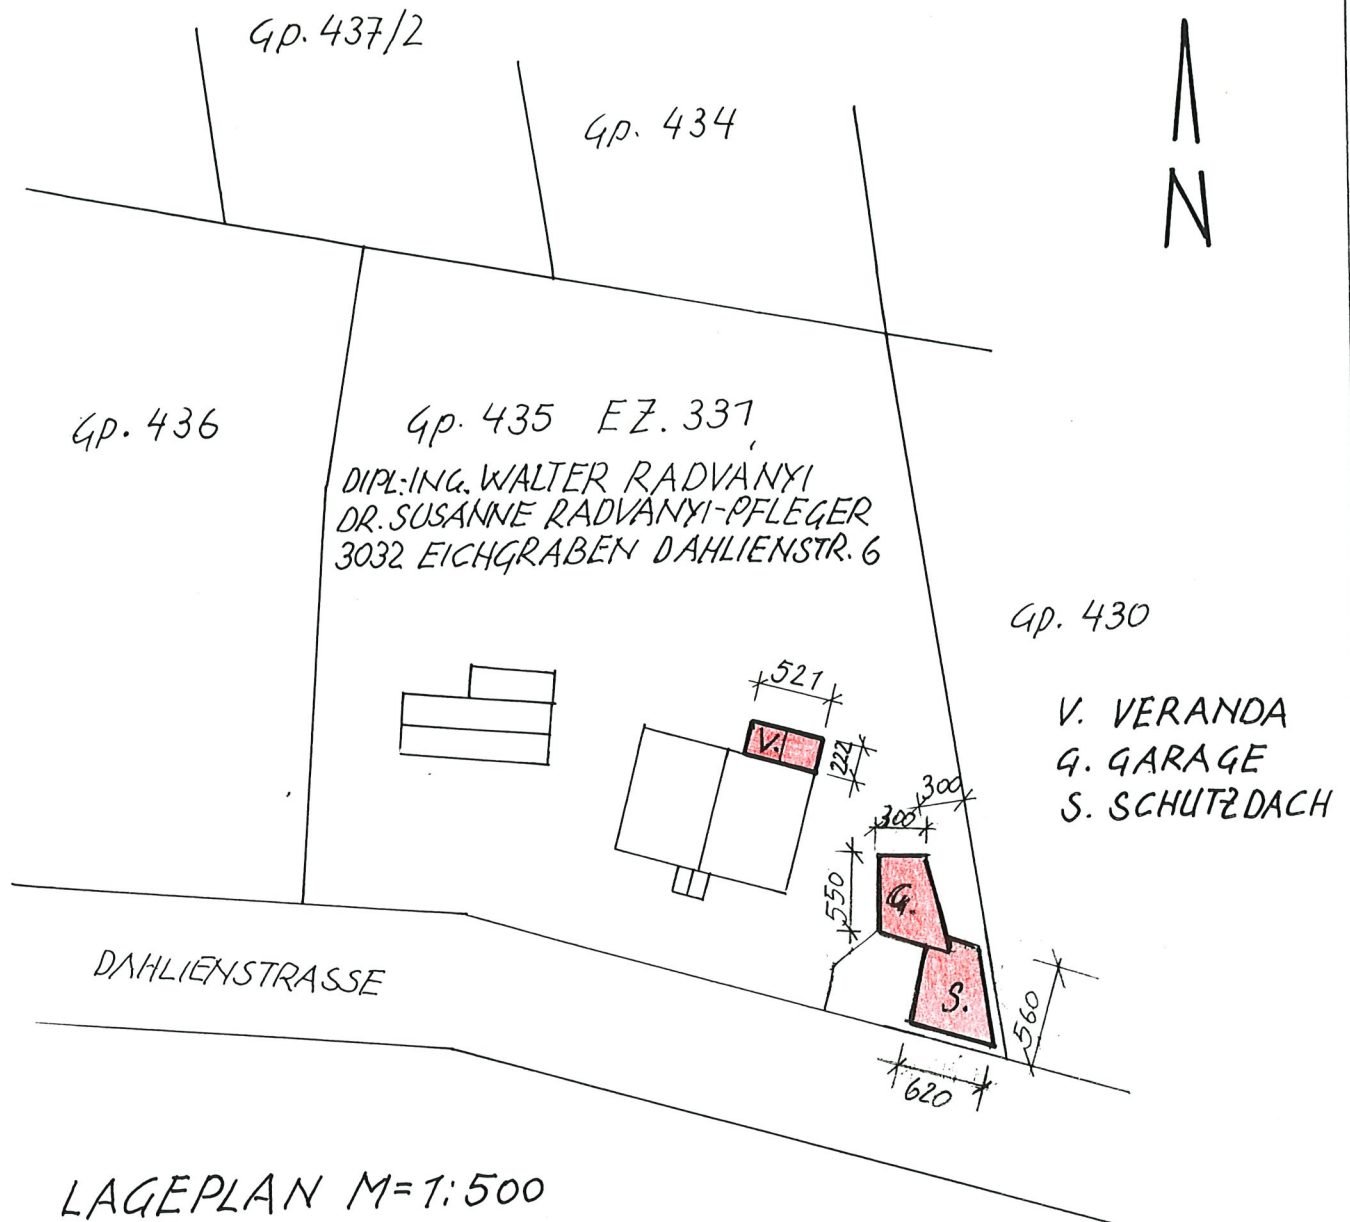

BESTANDSPLAN

VERANDA, GARAGE U. ABSTELLPLATZ MIT SCHUTZDACH
FÜR HR. DIPL.-ING. WALTER RADVANYI
WOHNHAFT IN 3032 EICHGRABEN, DAHLIENSTRASSE 6

GRUNDEIGENTÜMER:
Dipl.-Ing. Walter Radványi
Dr. Susanne Radványi-Pfleger

BAUWERBER:
Dipl.-Ing. Walter Radványi

BAUFÜHRER:
ING. RUDOLF SULZER
KONZESS.
BAU- U. ZIMMERMEISTER
3093 ALTLEINBACH 13
TEL. 0274/2415
BAUPOLIZEI:

31.3.1998