




A-01  
1:100



A-02  
1:100

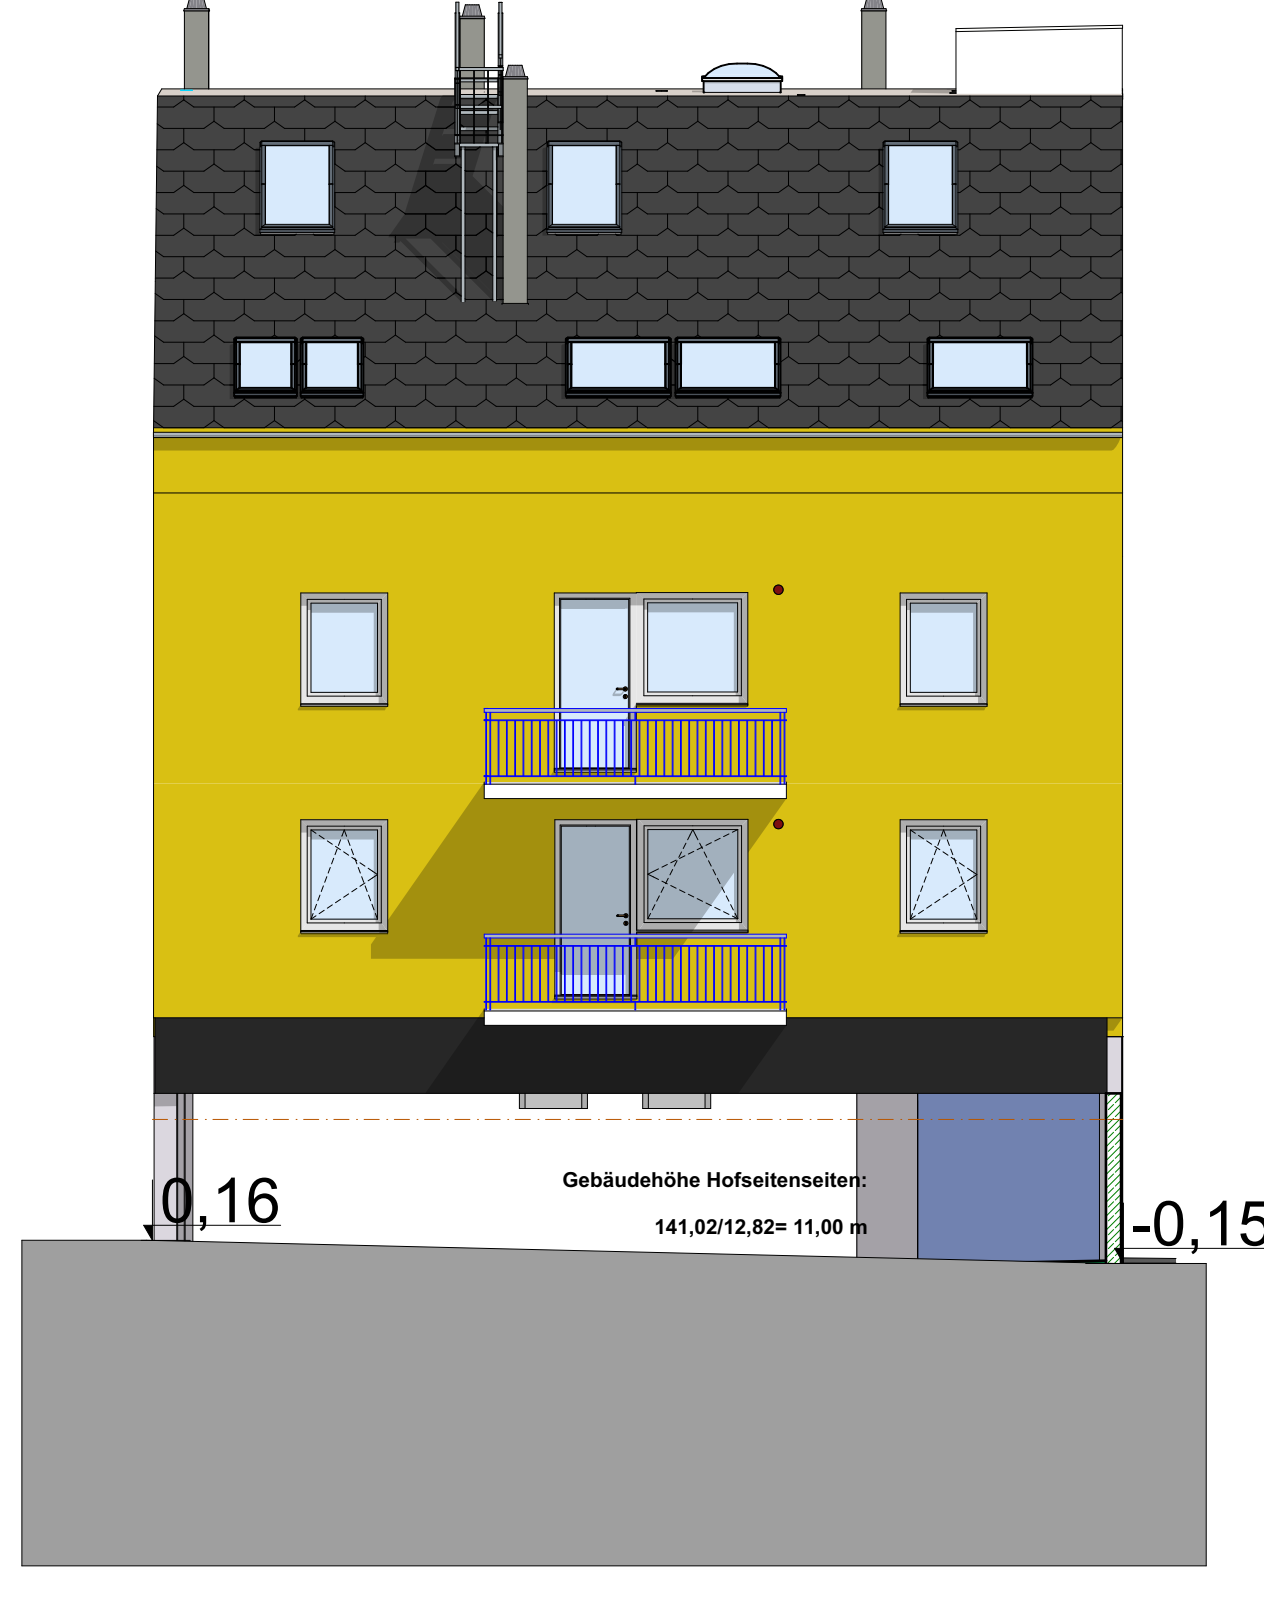

A-03  
1:100




A-04  
1:100



A-05  
1:100




A-06  
1:100

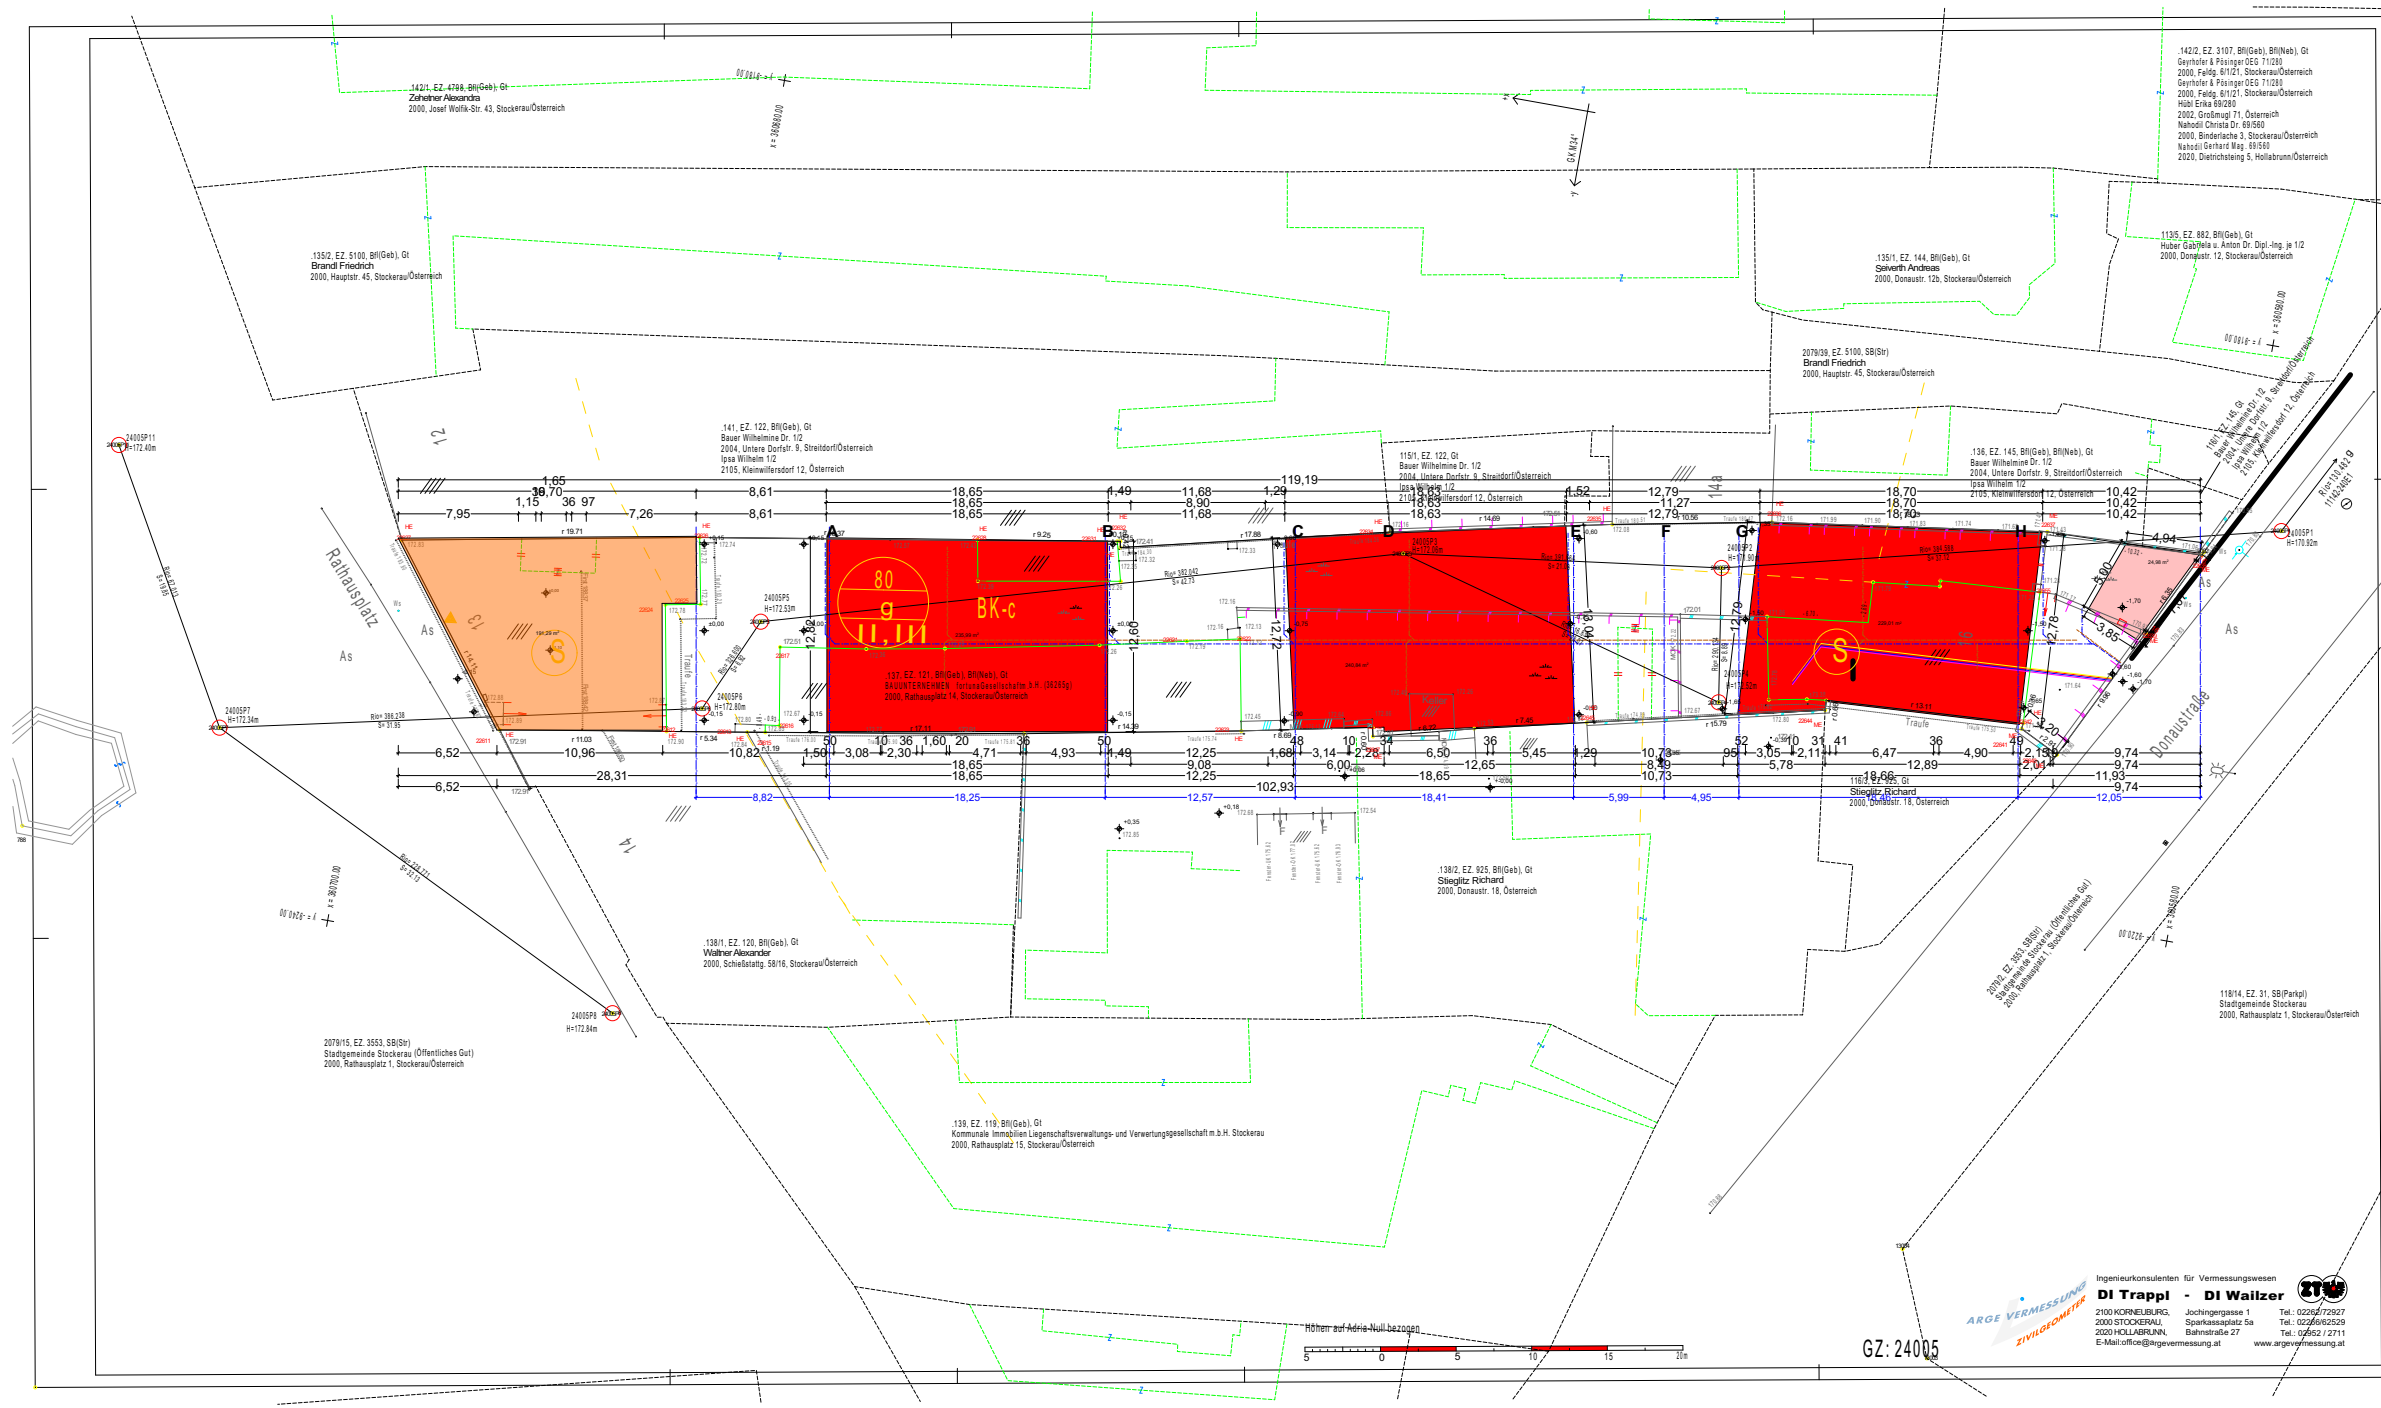


AB-03 Lageplan  
1:500




A-07  
1:100

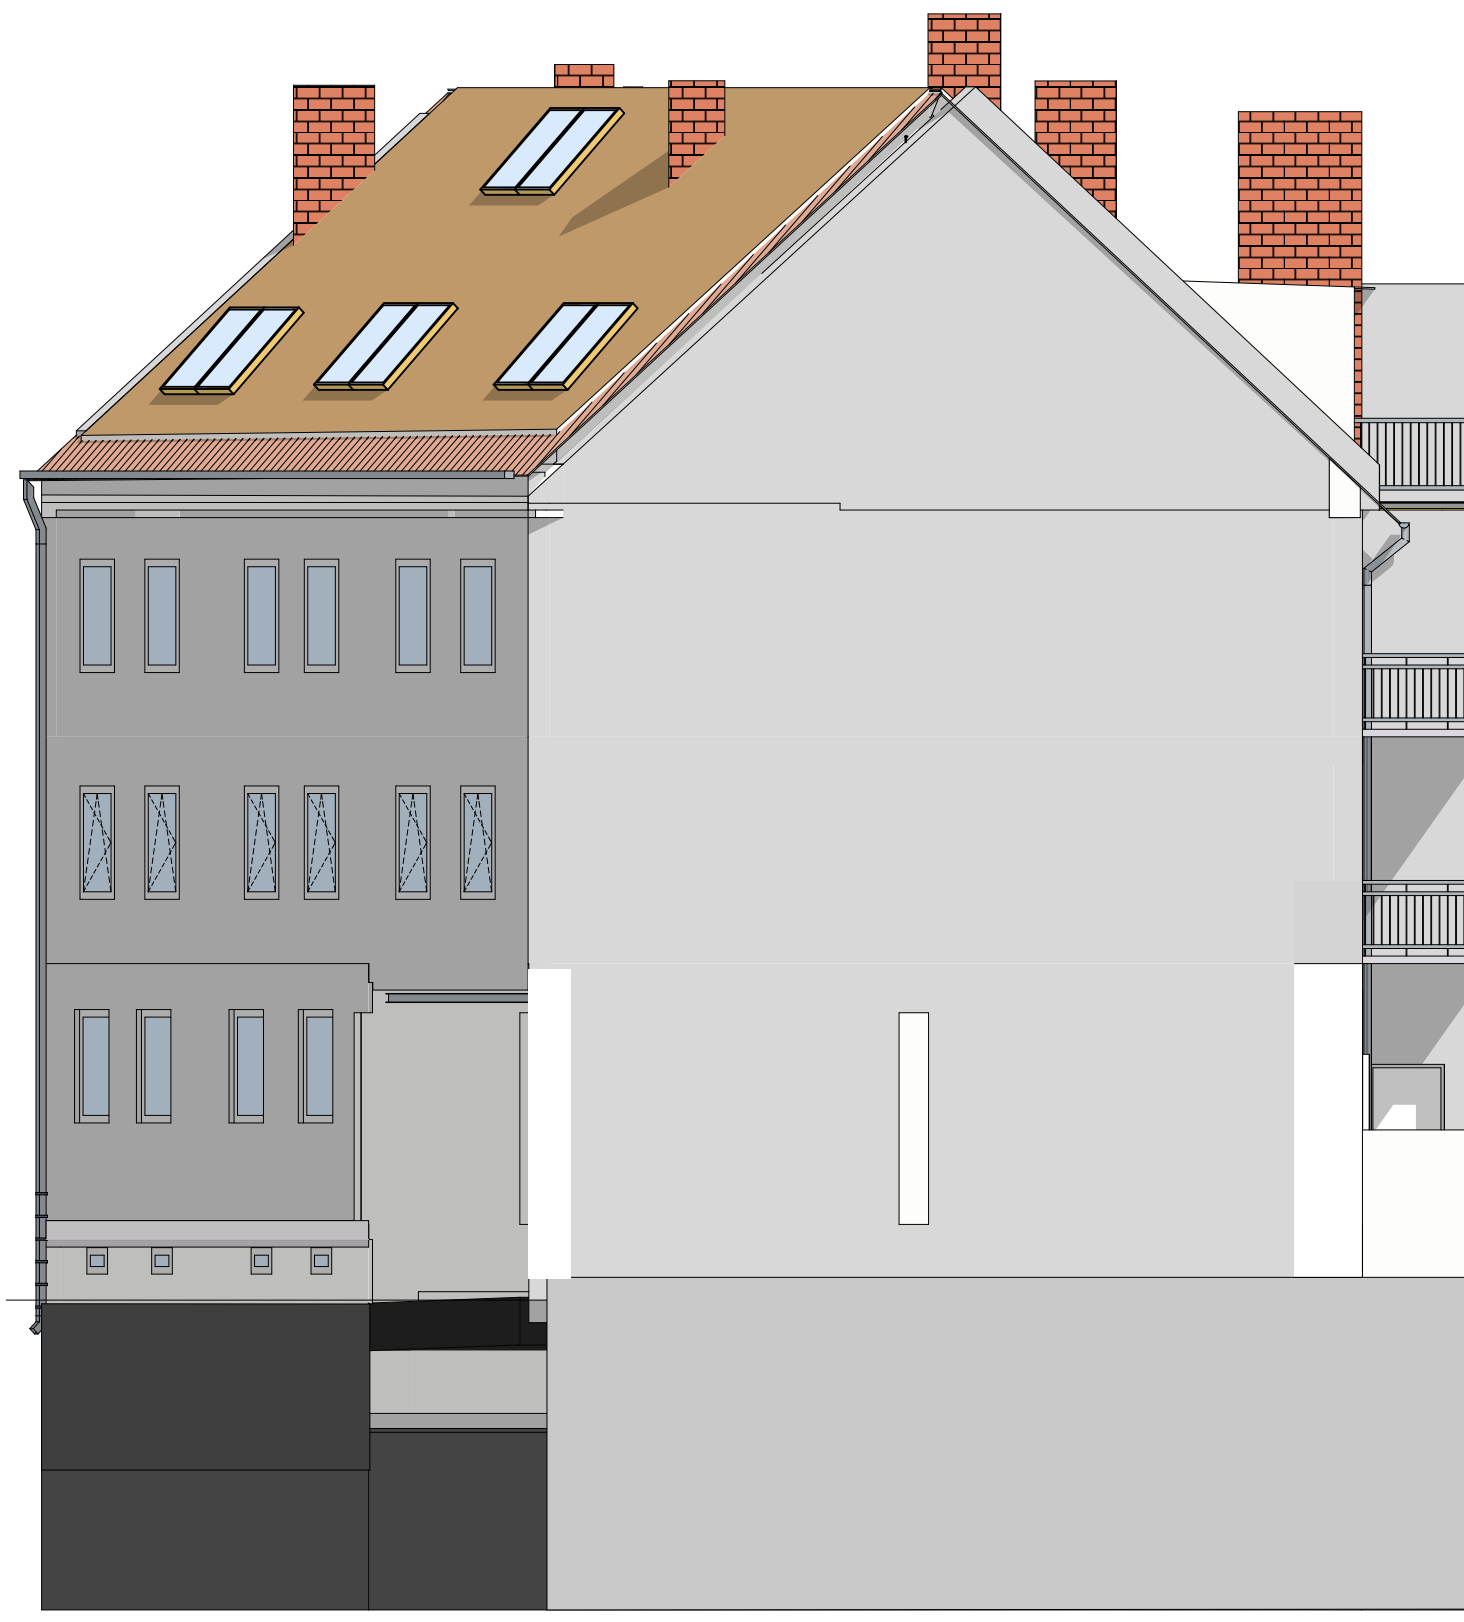


A-09  
1:100

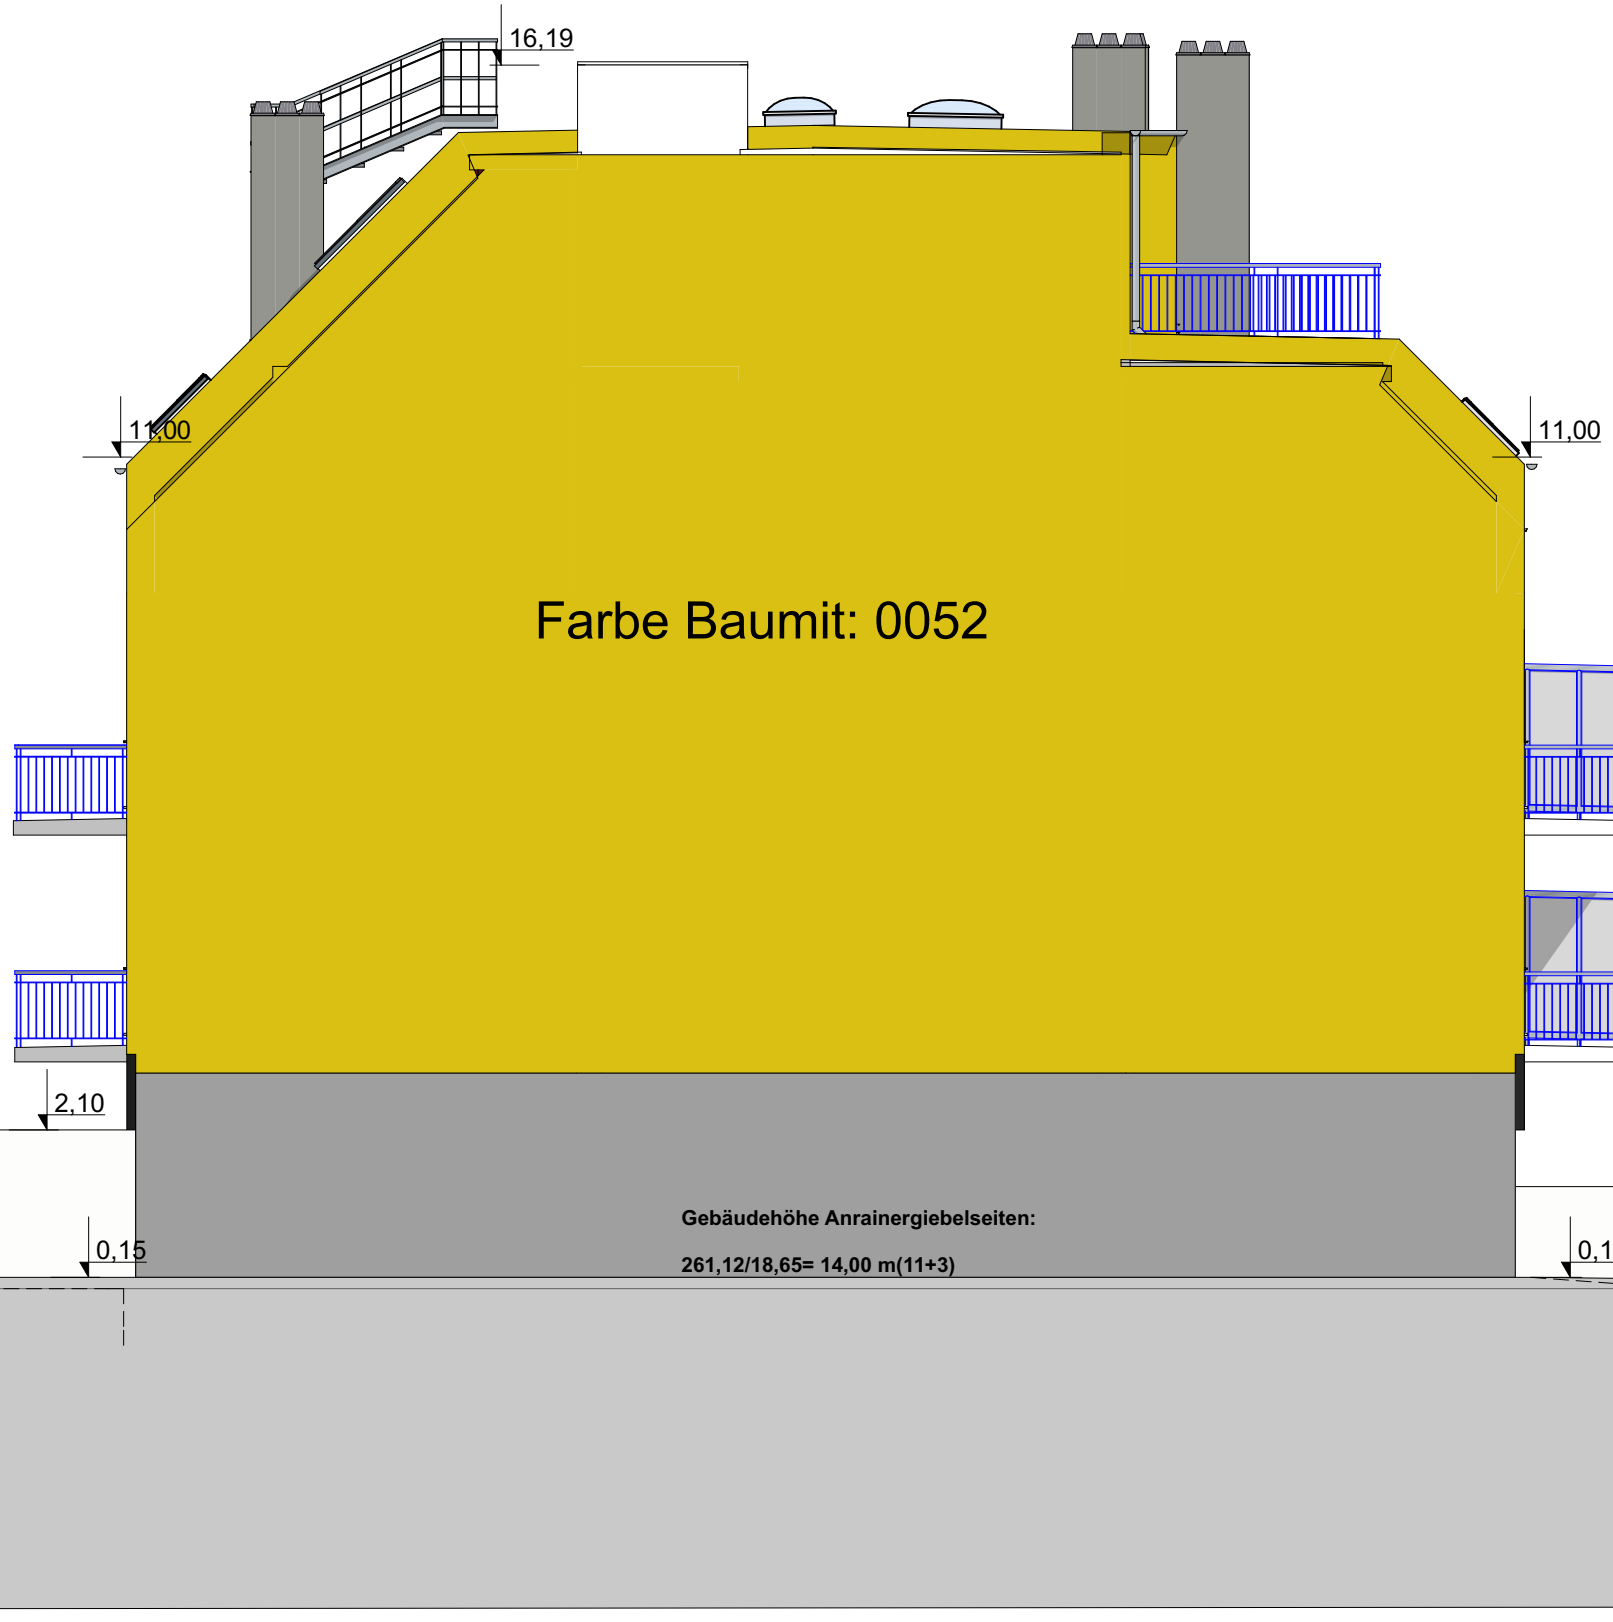


A-03  
1:100

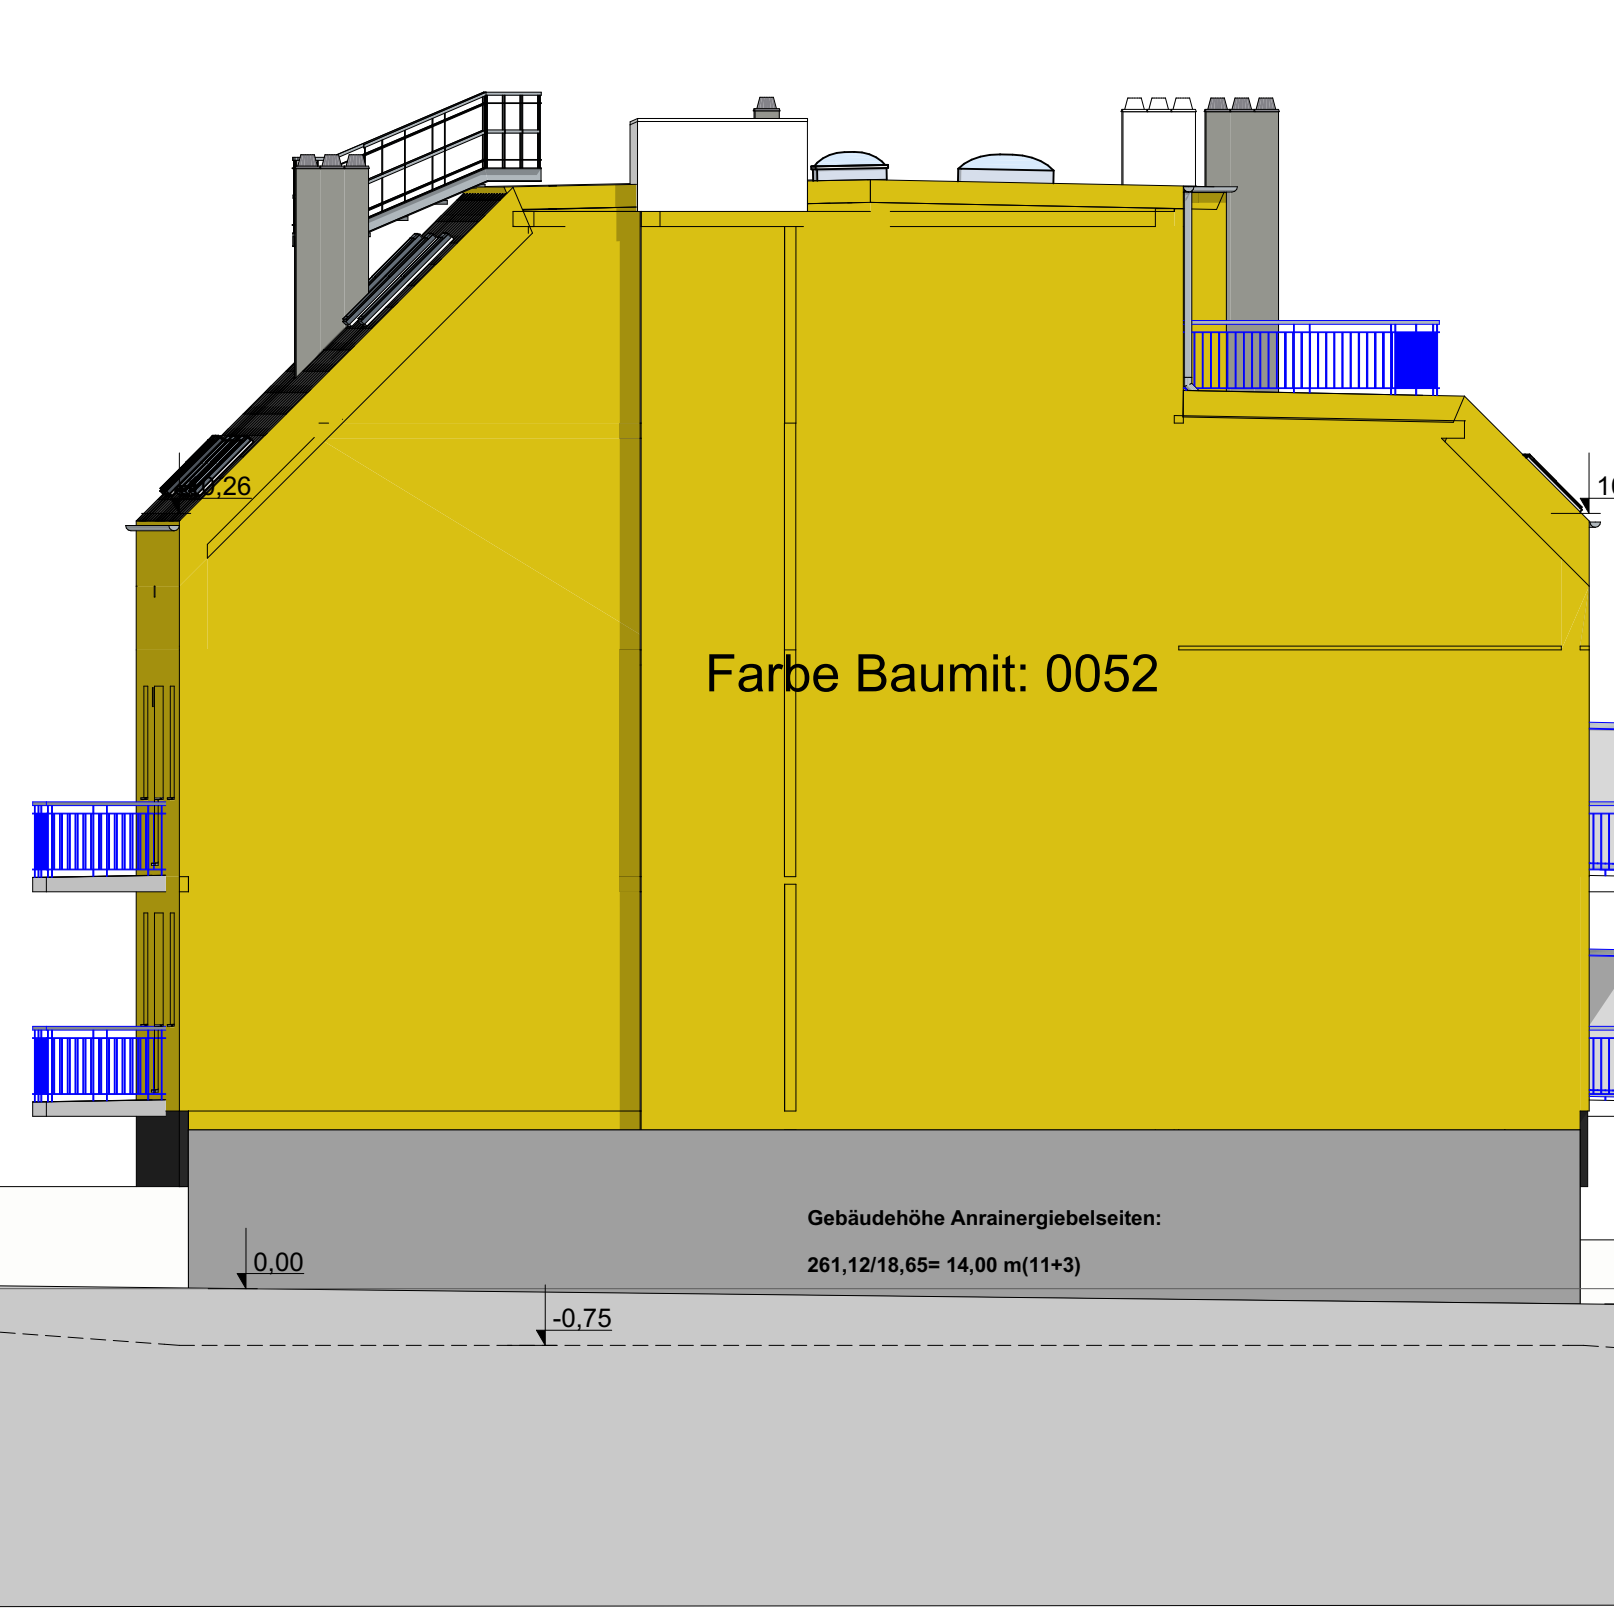


A-04  
1:100

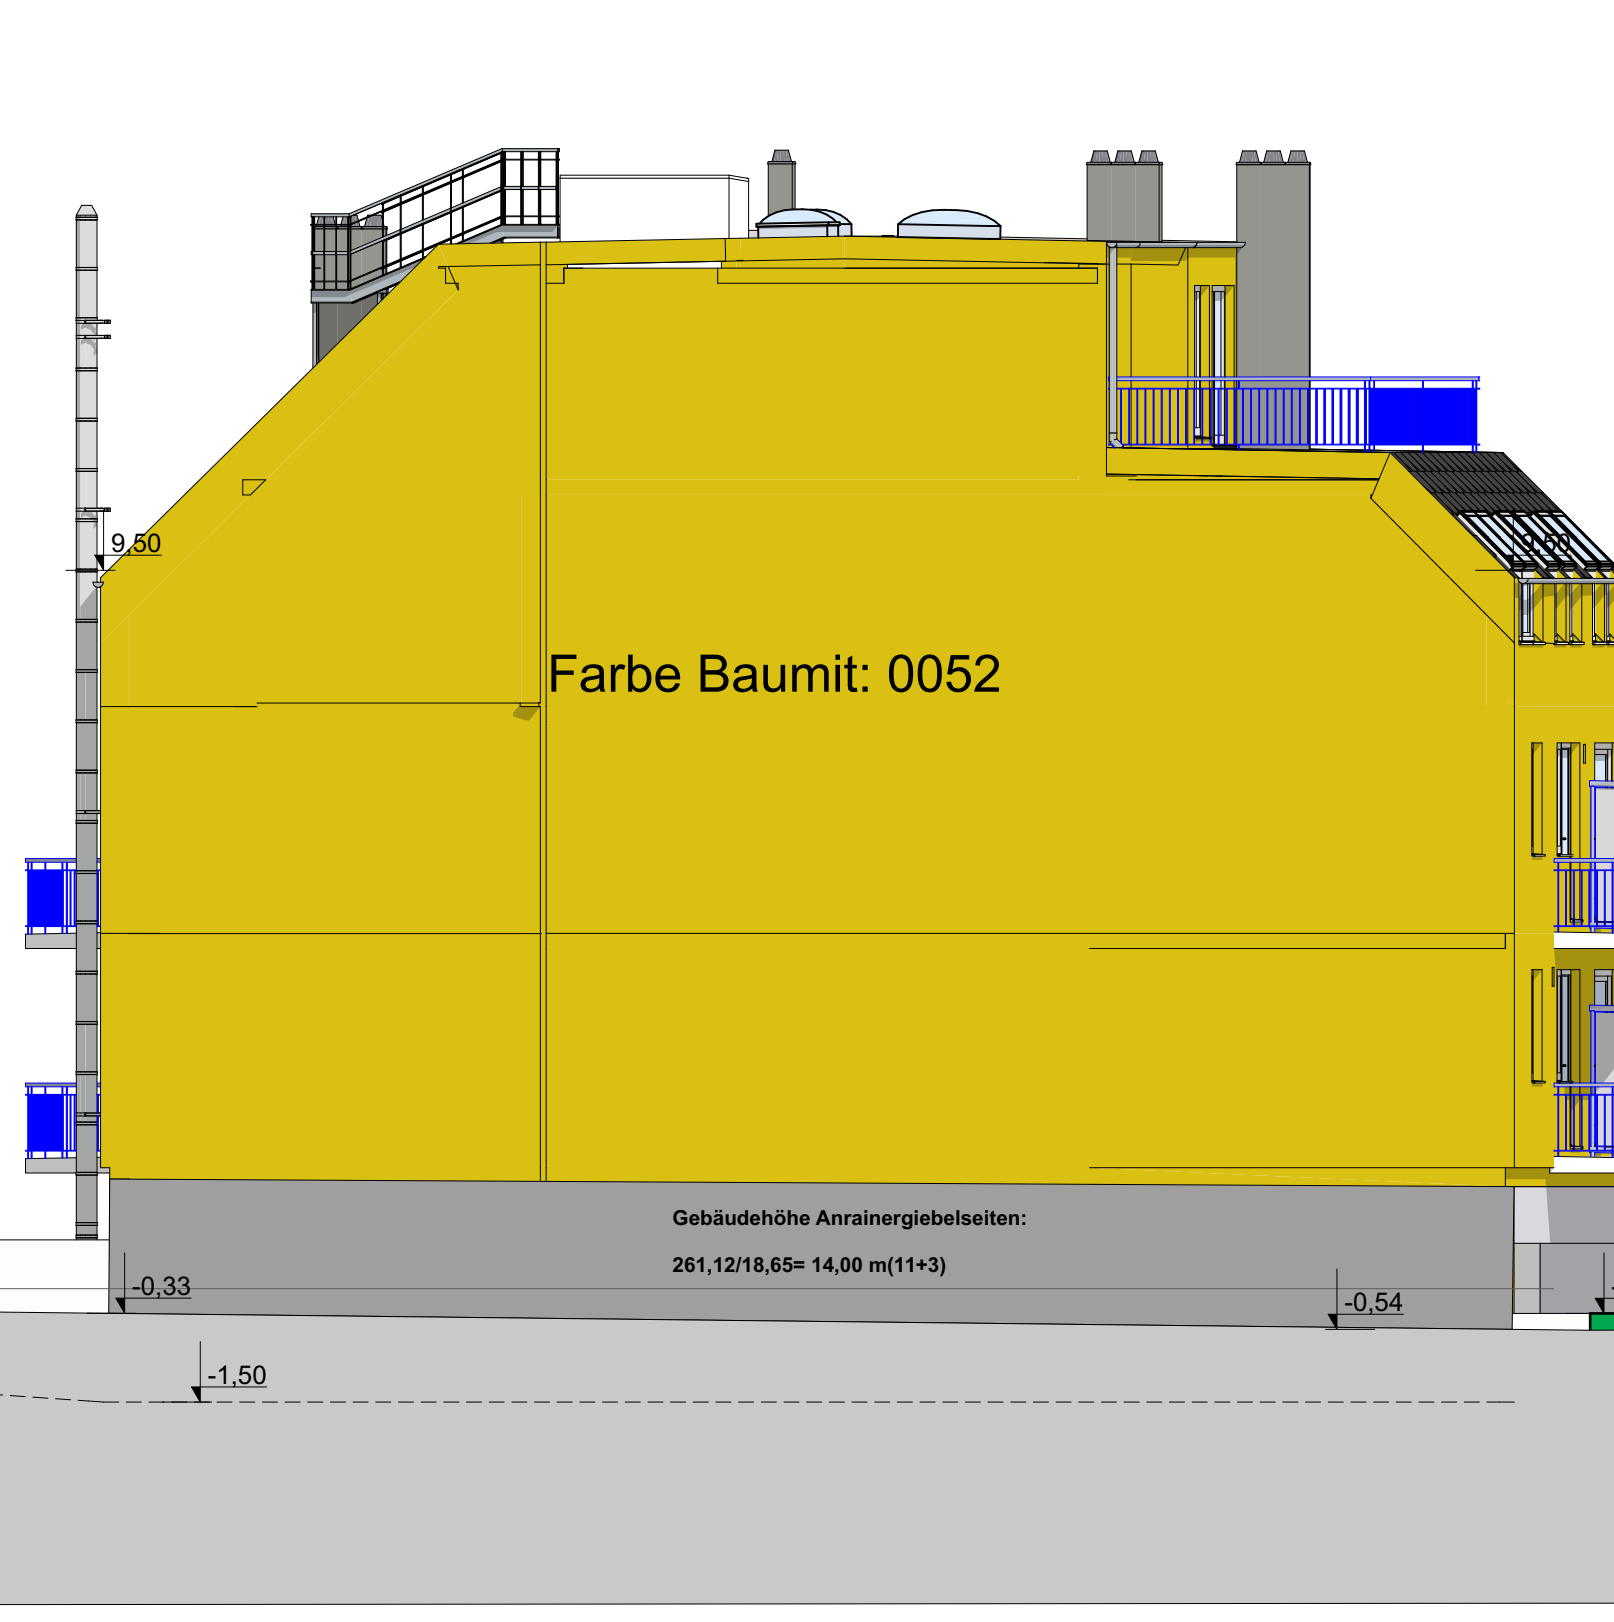


A-05  
1:100

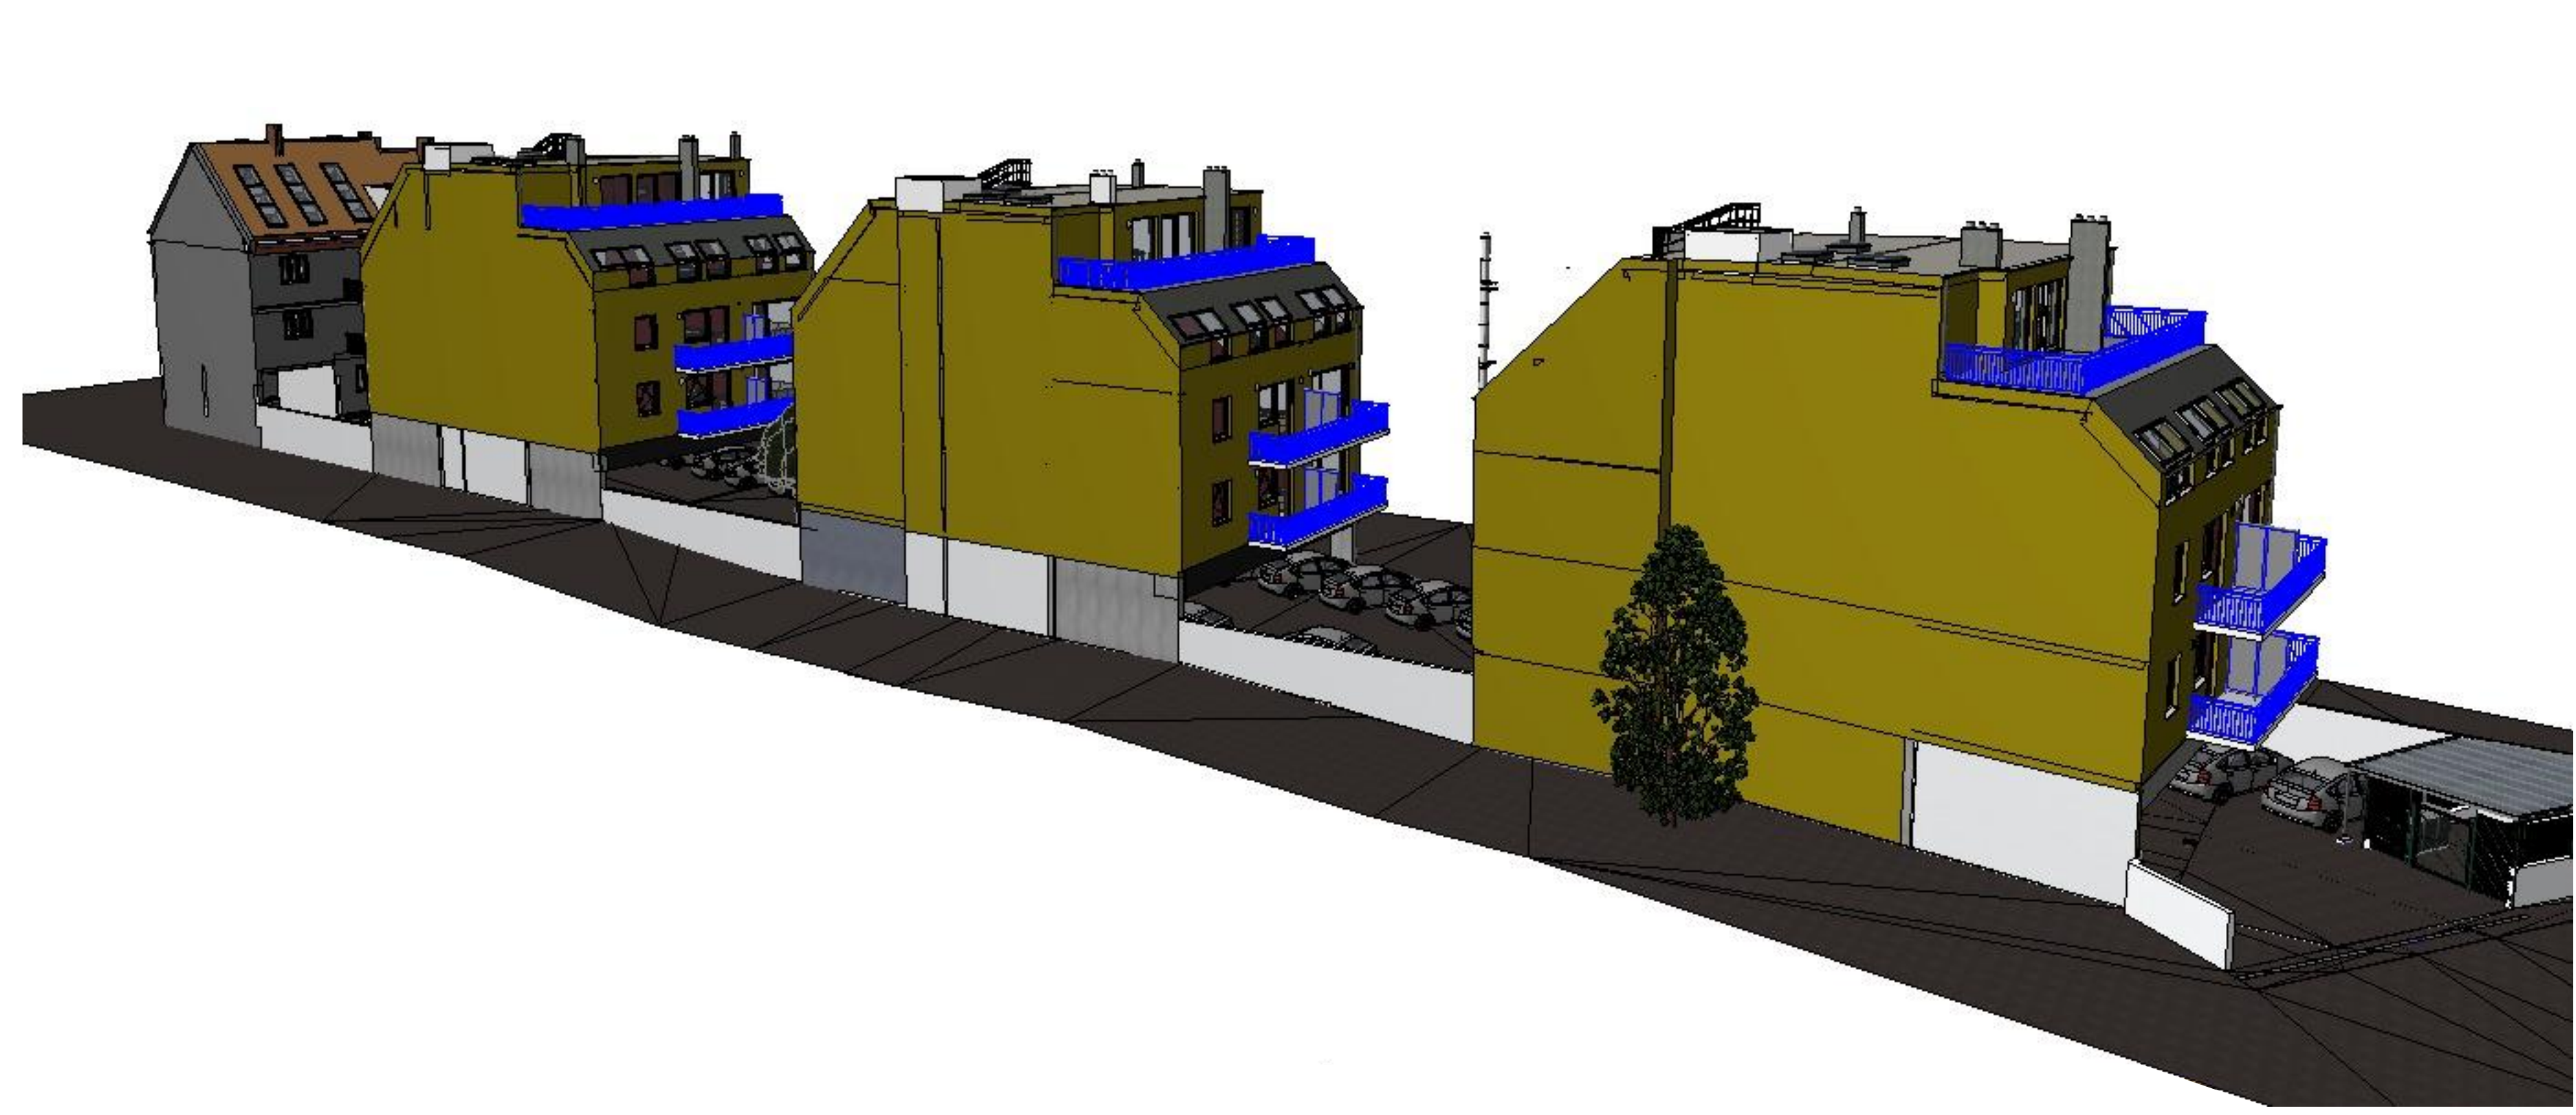


A-08  
1:100

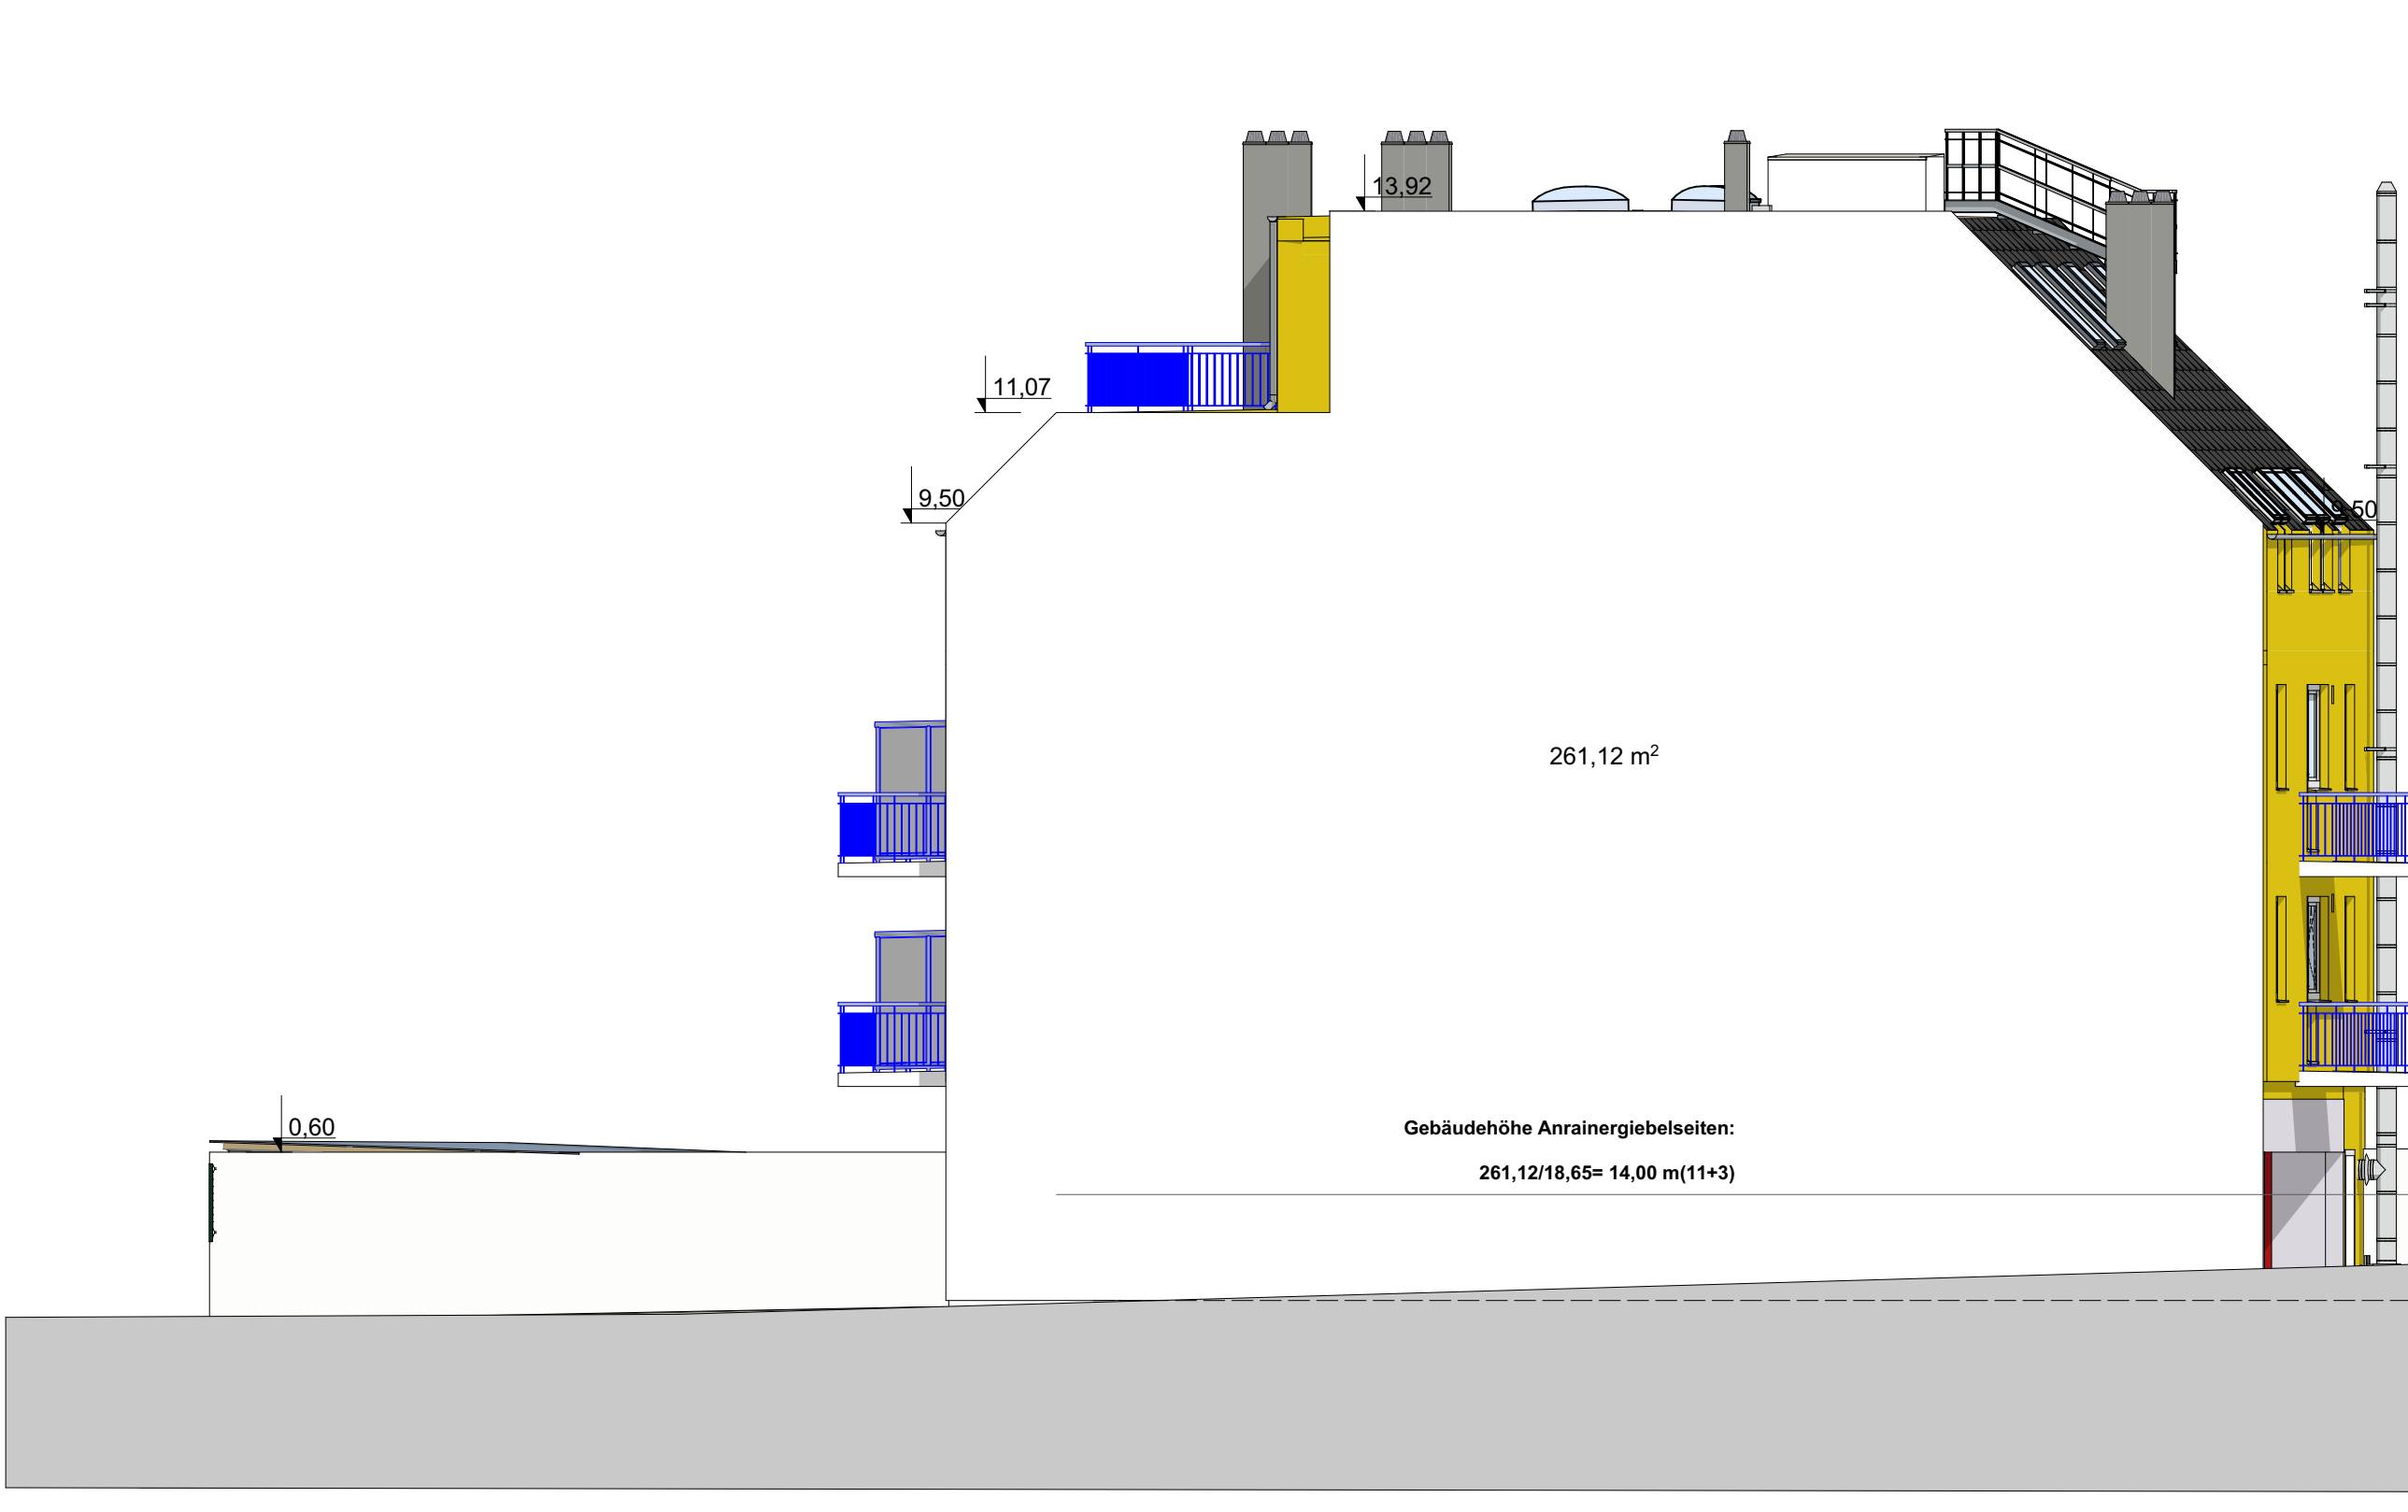


A-10  
1:100

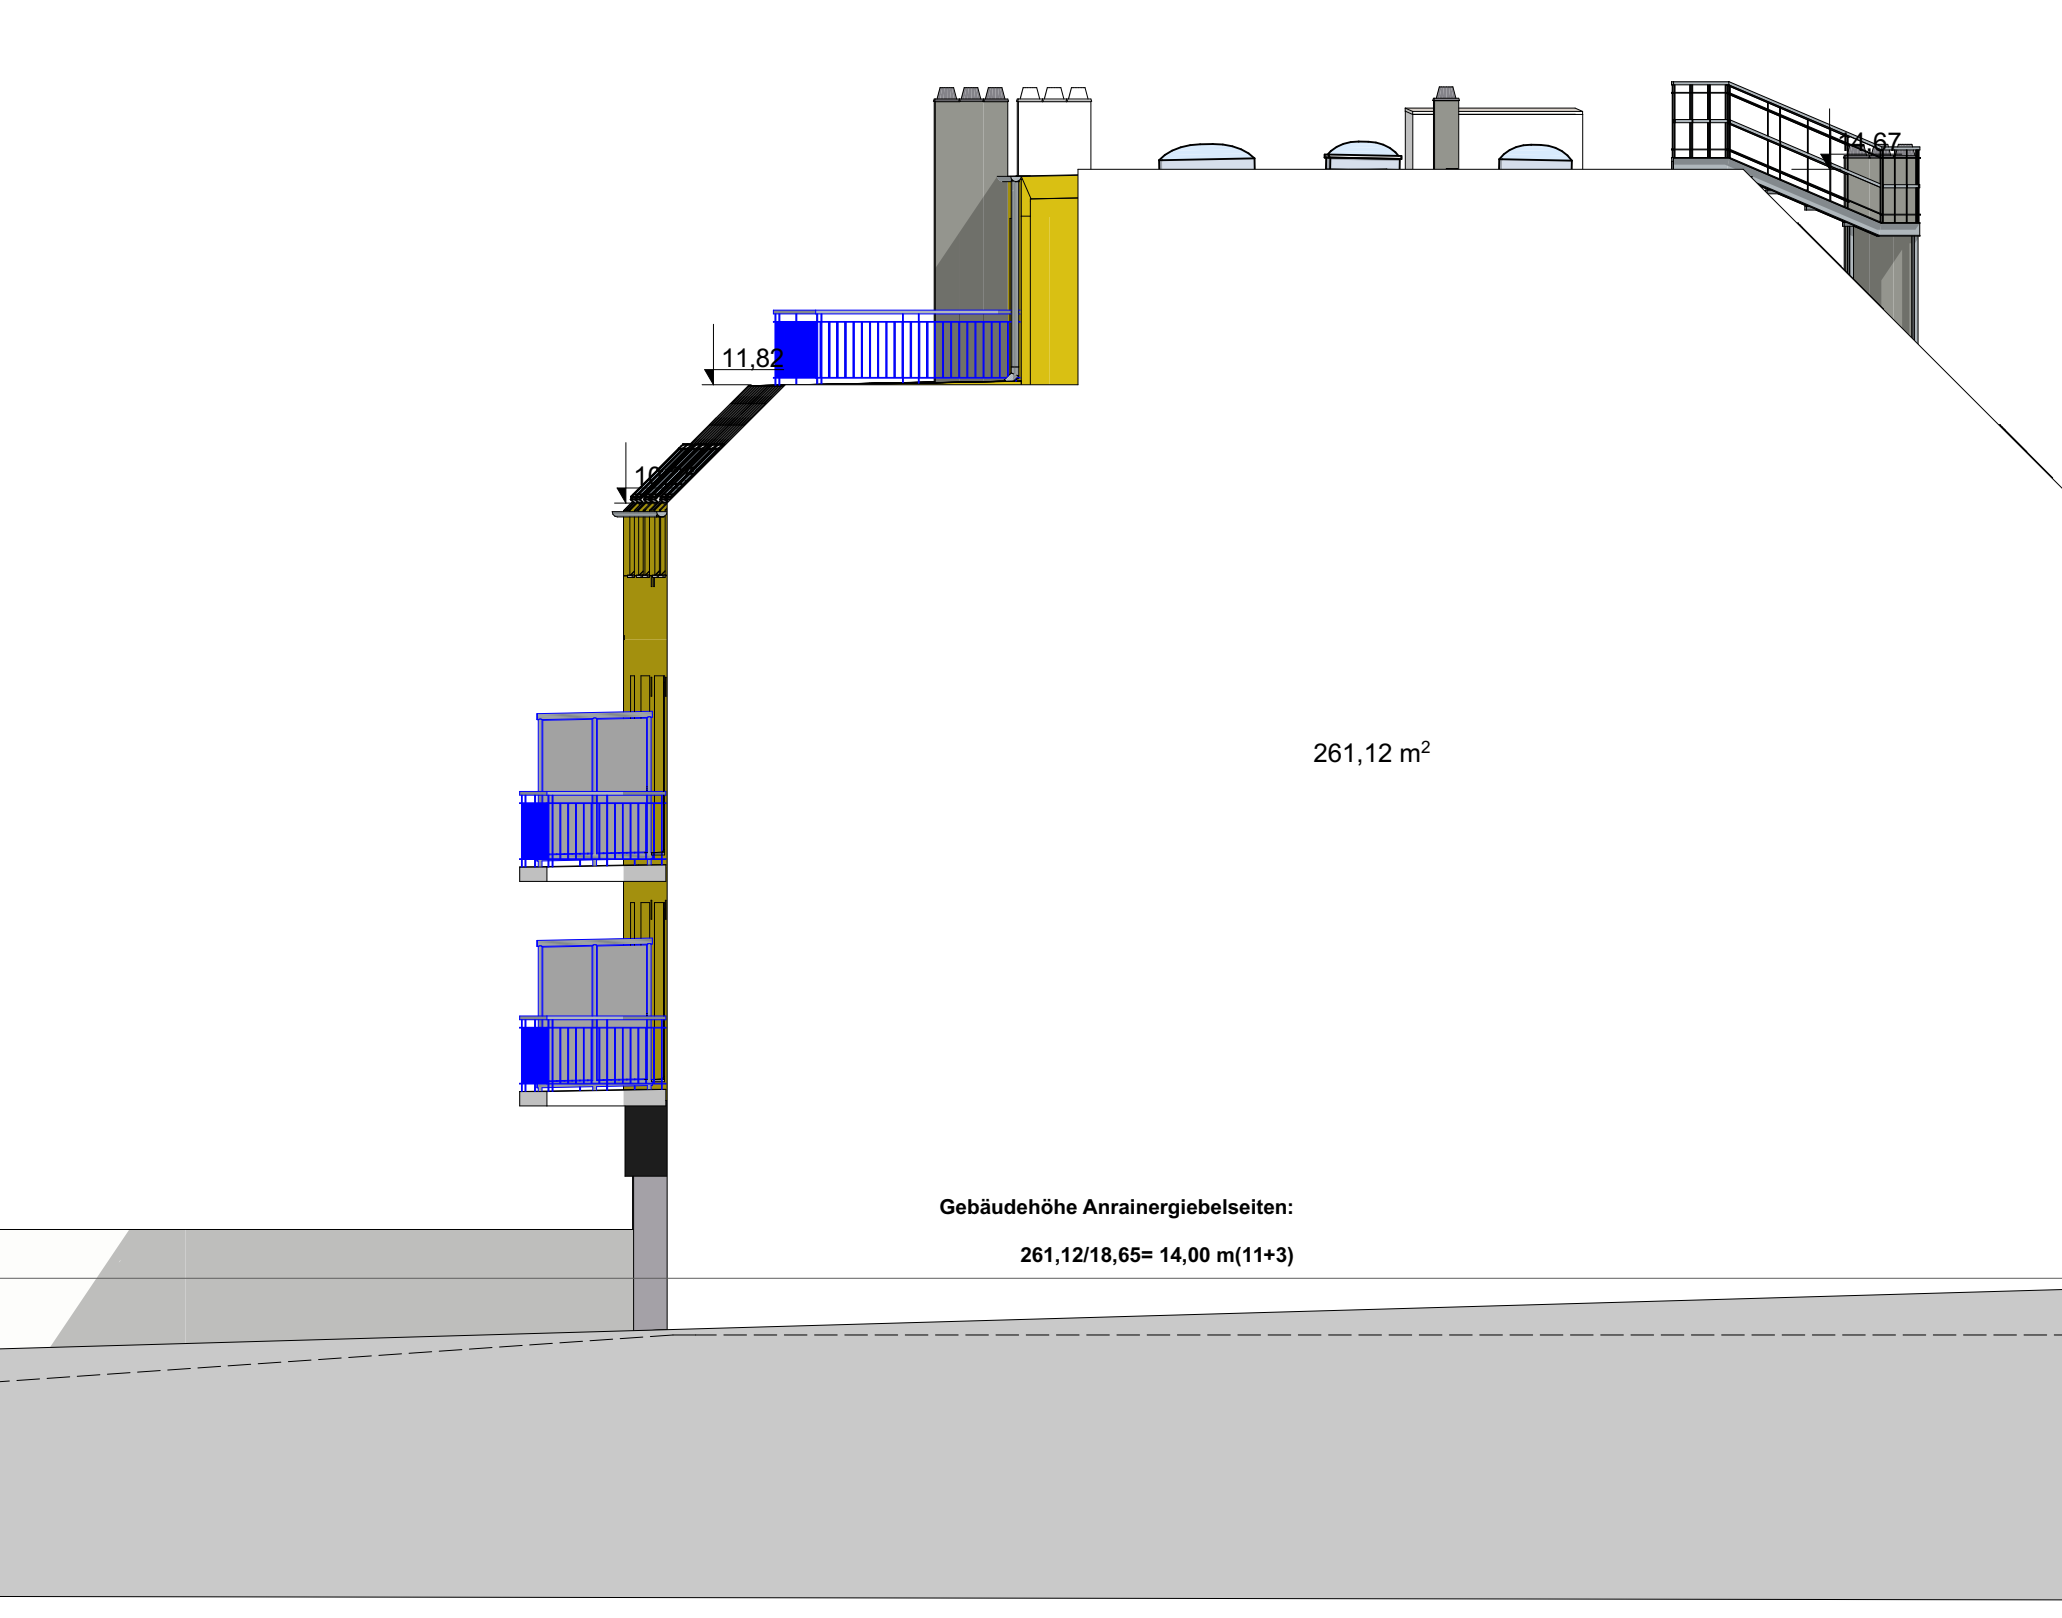


A-03  
1:100

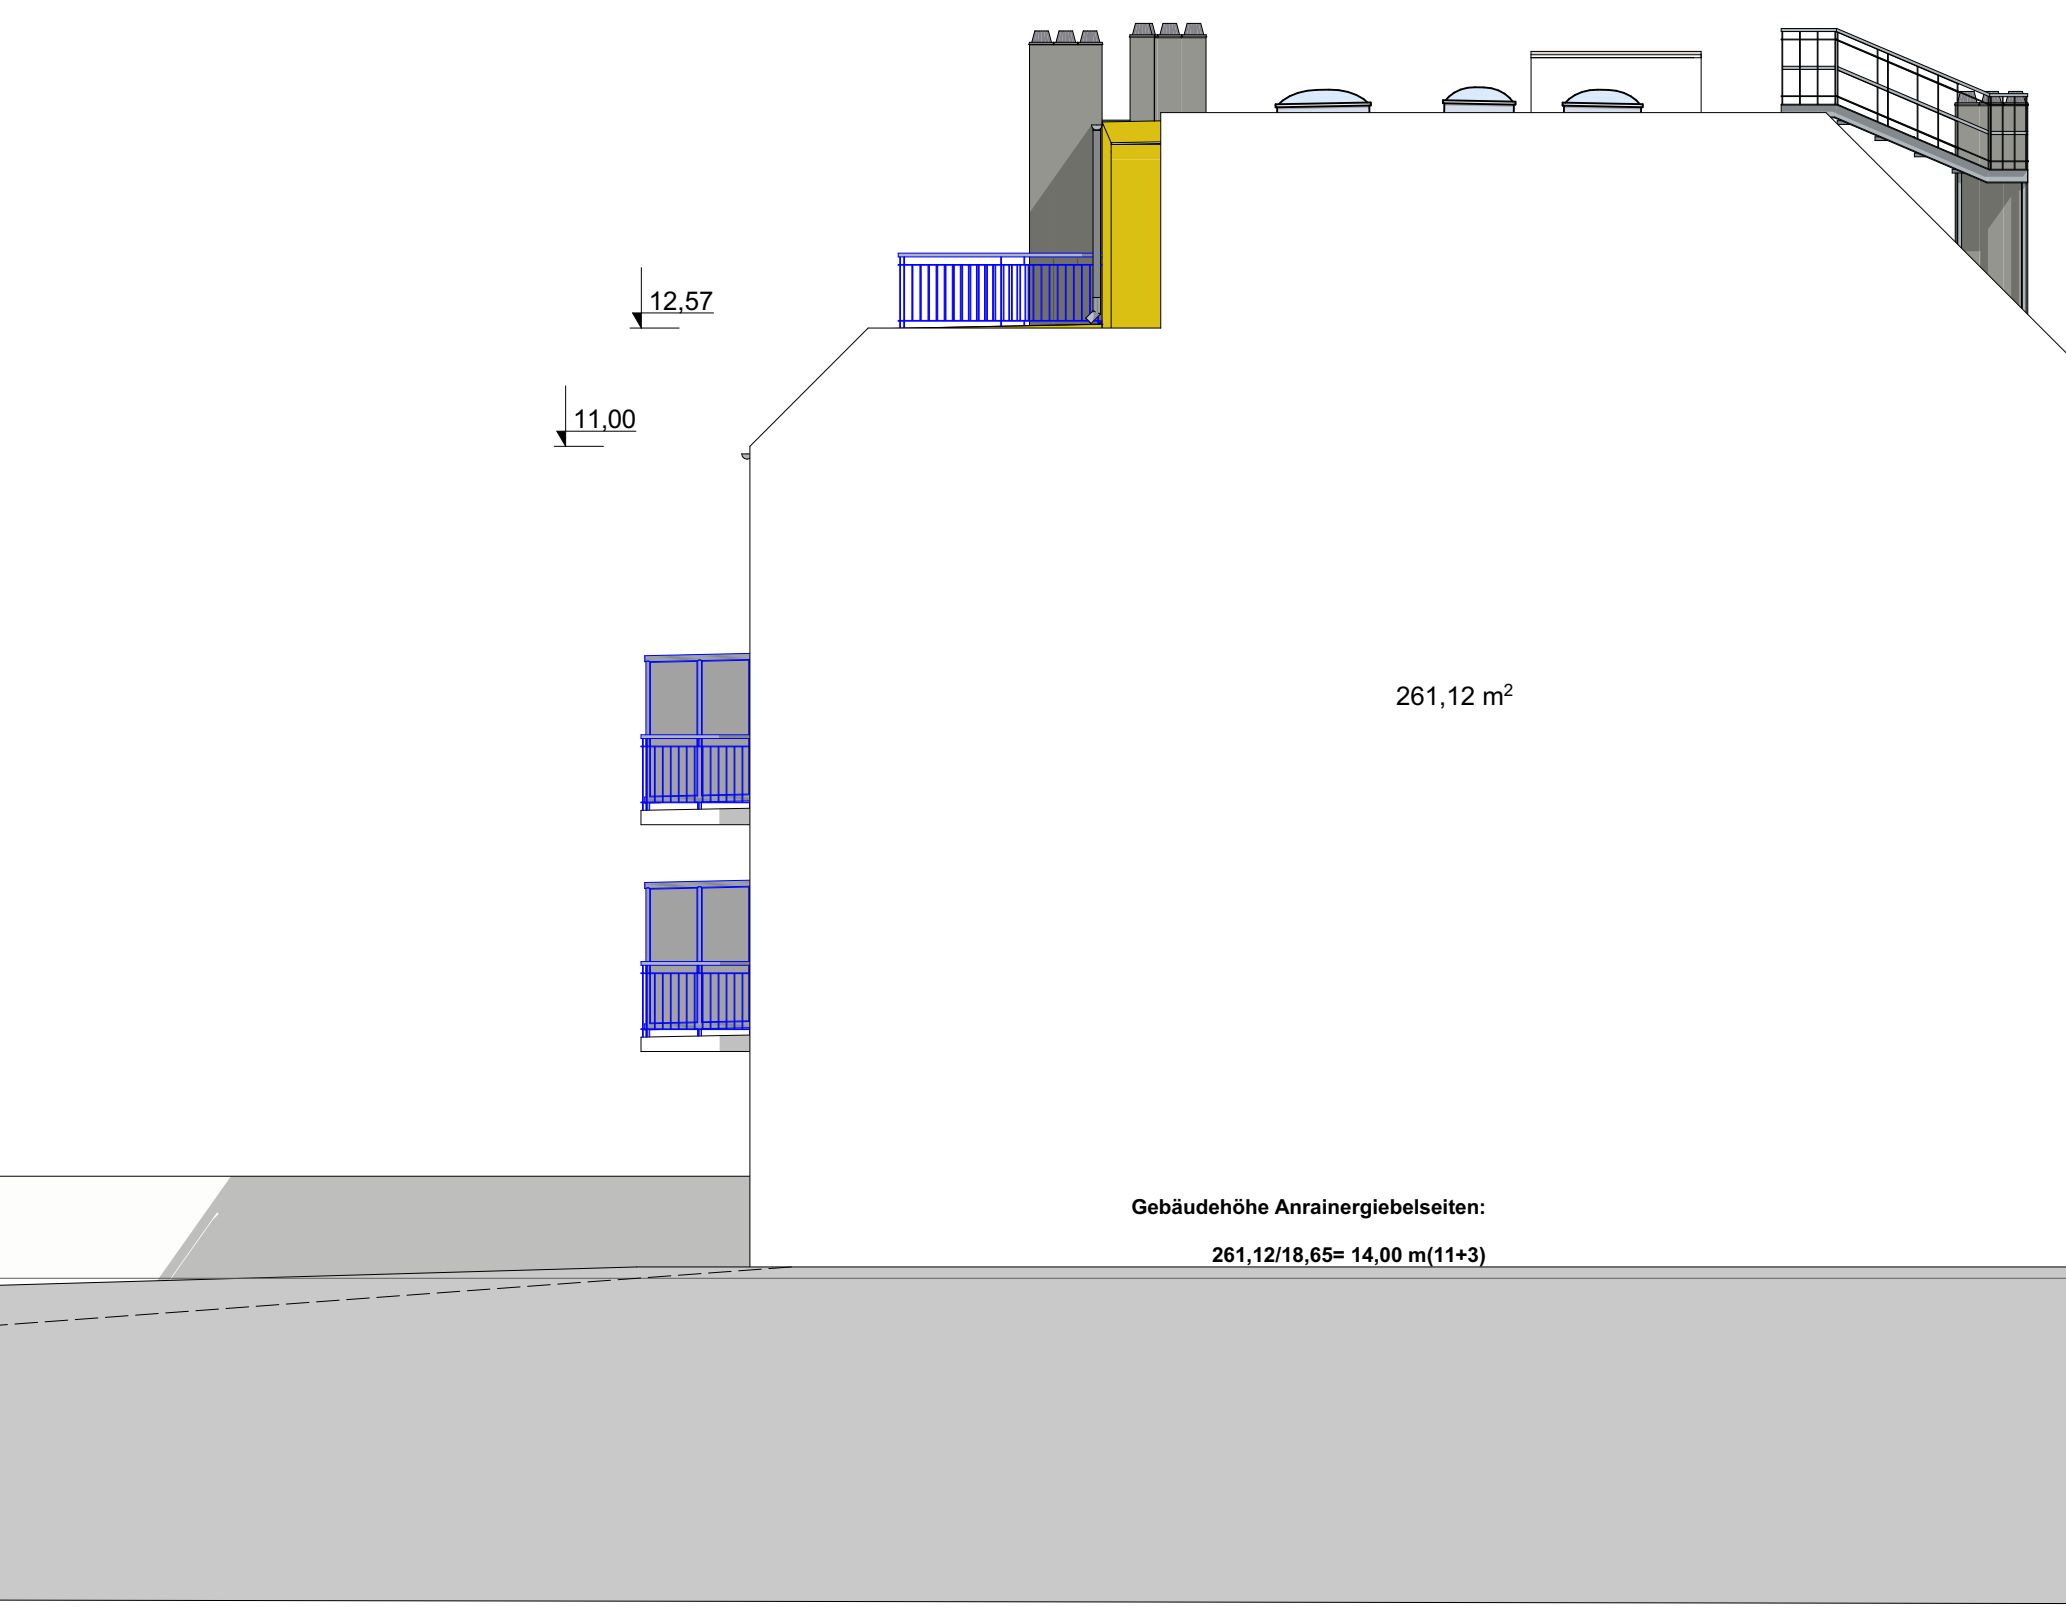

A-04  
1:100

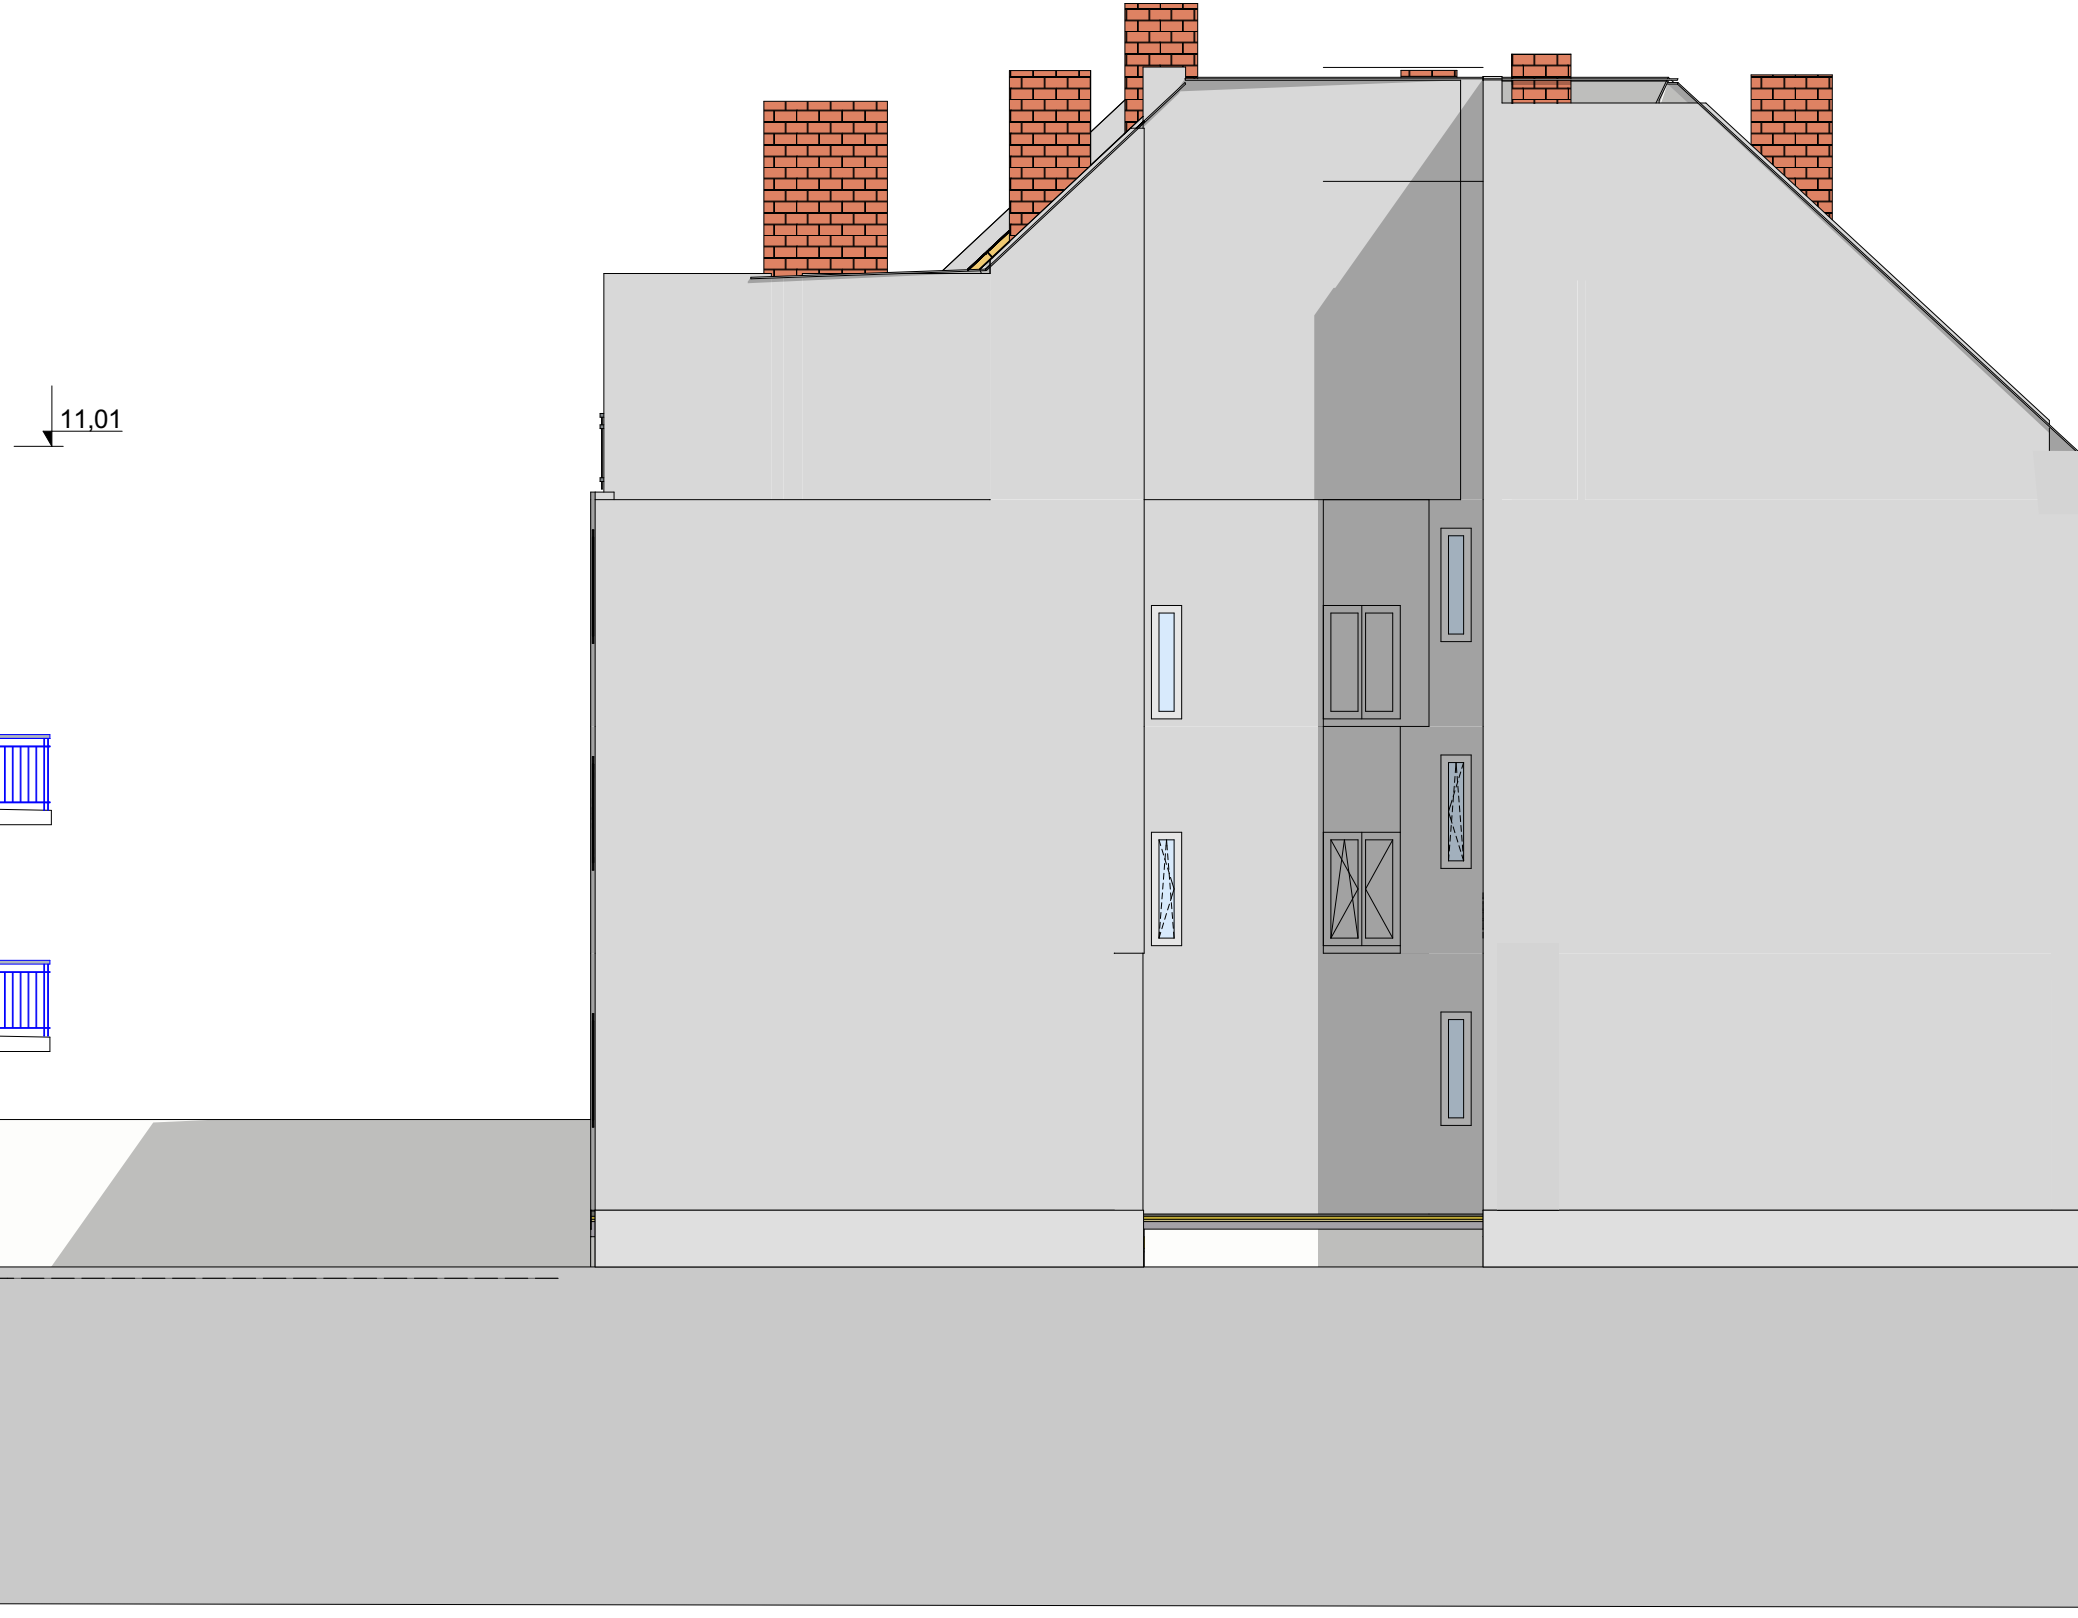


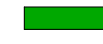


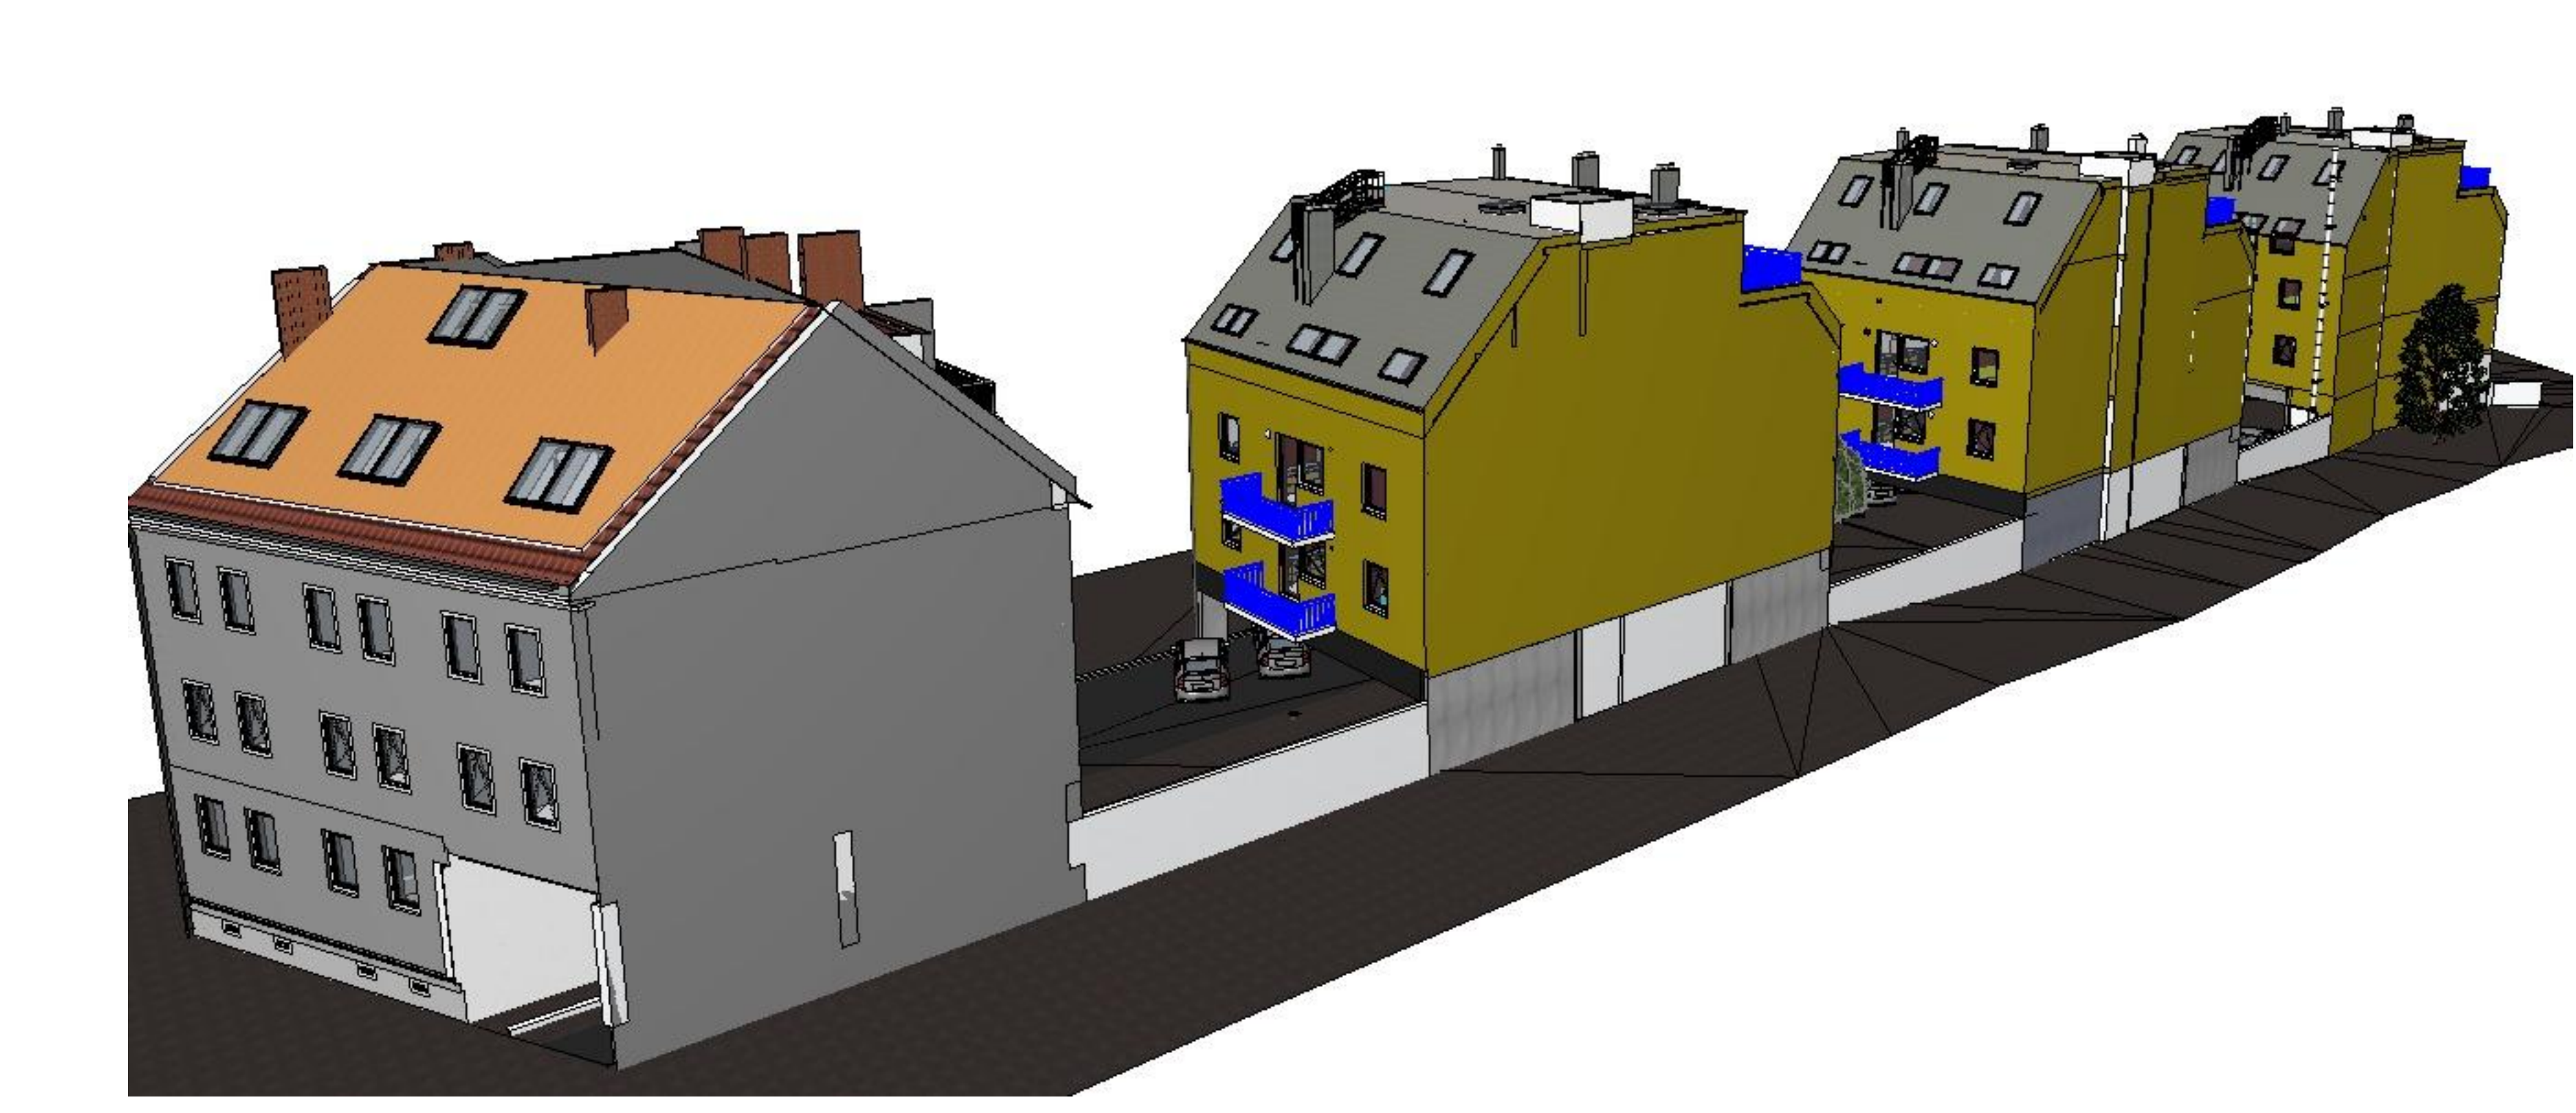


A-05  
1:100



## FUSSBODEN- und WANDAUFBAUTEN


## Bestandsplan

<b>BAUVORHABEN:</b>		Wohnanlage 2000 Stockerau Rathausplatz 13, 13A, 13B, 13C		
<b>Bauwerber + Grundeigentümer</b>		Bauunternehmen fortuna Ges.m.b.H. 2000 Stockerau Rathausplatz 14		
<b>Planverfasser</b>		Bauunternehmen fortuna Ges.m.b.H. 2000 Stockerau Rathausplatz 14		
<b>BAUFÜHRER:</b>		Fa. Sediak Gesellschaft m.b.H. Quellenstraße 163 A-1100 Wien		
<b>BAUBEHÖRDE:</b>				
<b>PLANINHALT:</b>		<b>LEGENDE:</b>		
Ansichten 1-10 M 1:100		ZIEGEL		
Lageplan M 1:500		STAHLBETON		
3D - Ansichten		BETON		
		HOLZ		
		STAHL		
		DÄMMUNG		
		WÄRMESCHUTZ		
		TROCKENBAU		